
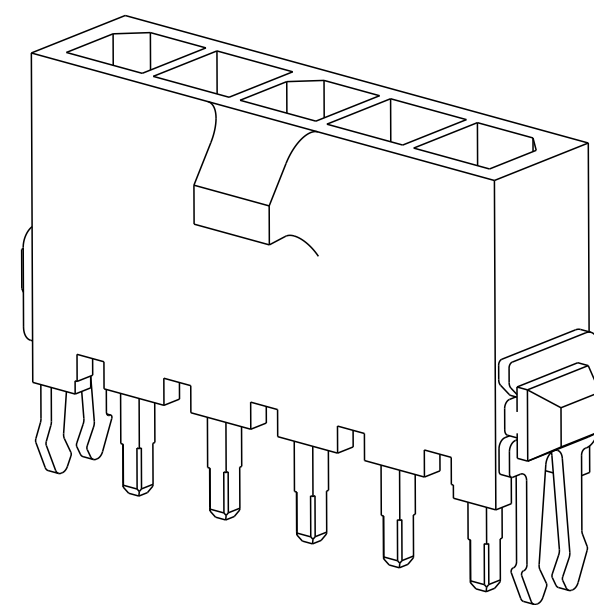


REVISIONS					
P	LTR	DESCRIPTION	DATE	DWN	APVD
	A3	REVISED PER ECR-16-011494	30MAY2017	NK	CX

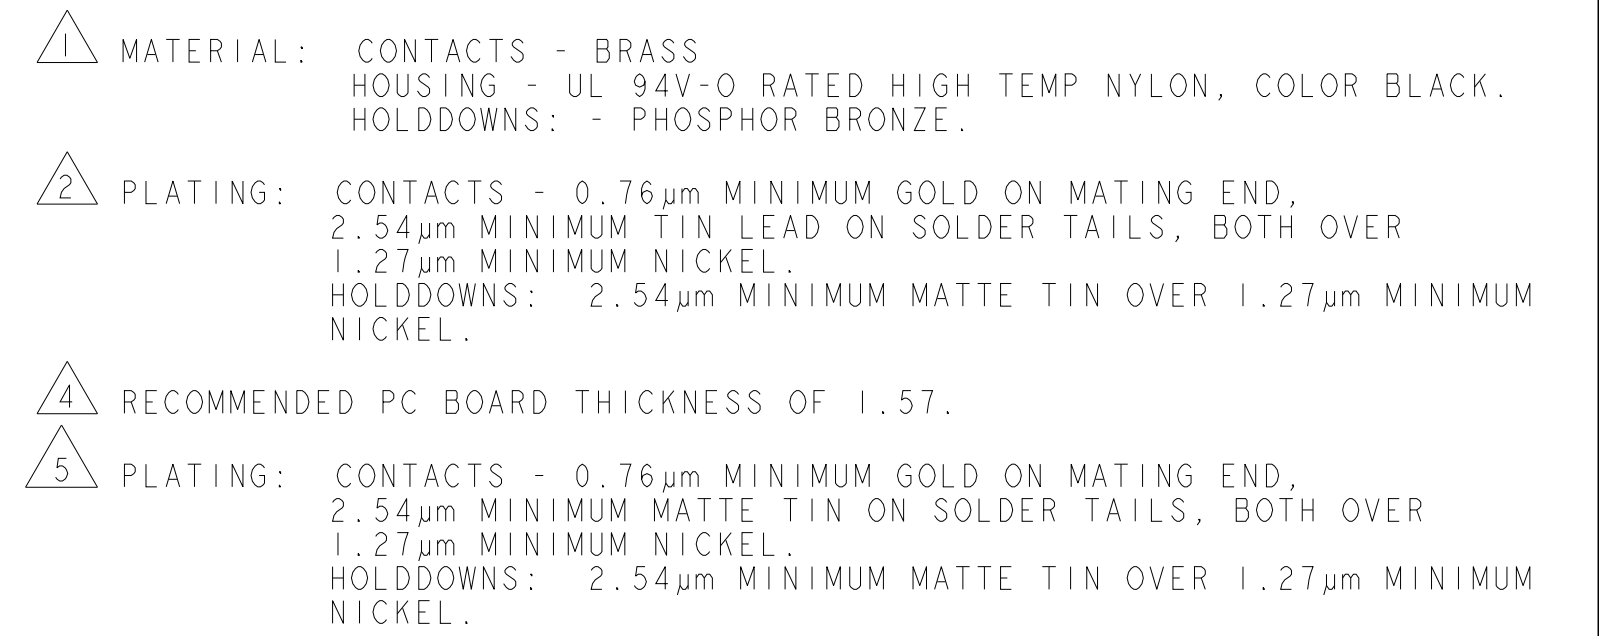

		33.00	37.43	33.00	40.14	12	3-1445094-2
		30.00	34.43	30.00	37.14	11	3-1445094-1
		27.00	31.43	27.00	34.14	10	3-1445094-0
		24.00	28.43	24.00	31.14	9	2-1445094-9
		21.00	25.43	21.00	28.14	8	2-1445094-8
		18.00	22.43	18.00	25.14	7	2-1445094-7
		15.00	19.43	15.00	22.14	6	2-1445094-6
		12.00	16.43	12.00	19.14	5	2-1445094-5
		9.00	13.43	9.00	16.14	4	2-1445094-4
		6.00	10.43	6.00	13.14	3	2-1445094-3
		3.00	7.43	3.00	10.14	2	2-1445094-2
SUPERCEDED BY 3-1445094-2		33.00	37.43	33.00	40.14	12	~~3-1445094-2~~
SUPERCEDED BY 3-1445094-1		30.00	34.43	30.00	37.14	11	~~3-1445094-1~~
SUPERCEDED BY 3-1445094-0		27.00	31.43	27.00	34.14	10	~~3-1445094-0~~
SUPERCEDED BY 2-1445094-9		24.00	28.43	24.00	31.14	9	~~2-1445094-9~~
SUPERCEDED BY 2-1445094-8		21.00	25.43	21.00	28.14	8	~~2-1445094-8~~
SUPERCEDED BY 2-1445094-7		18.00	22.43	18.00	25.14	7	~~2-1445094-7~~
SUPERCEDED BY 2-1445094-6		15.00	19.43	15.00	22.14	6	~~2-1445094-6~~
SUPERCEDED BY 2-1445094-5		12.00	16.43	12.00	19.14	5	~~2-1445094-5~~
SUPERCEDED BY 2-1445094-4		9.00	13.43	9.00	16.14	4	~~2-1445094-4~~
SUPERCEDED BY 2-1445094-3		6.00	10.43	6.00	13.14	3	~~2-1445094-3~~
SUPERCEDED BY 2-1445094-2		3.00	7.43	3.00	10.14	2	~~2-1445094-2~~
	FINISH	DIM Z	DIM V	DIM T	DIM W	NO. OF POSN	PART NUMBER

THIS DRAWING IS A CONTROLLED DOCUMENT.		DWN J. ROOT 10OCT2000 CHK K. WHITAKER 17-APR-2001 APVD C. JONES 17-APR-2001		 TE Connectivity	
DIMENSIONS: mm		TOLERANCES UNLESS OTHERWISE SPECIFIED: 0 PLC ± 1 PLC ± 2 PLC ±0.20 3 PLC ± 4 PLC ± ANGLES ± FINISH		NAME VERTICAL THRU HOLE HEADER ASSY, 0.76 MIC GOLD CONTACTS, W/THRU HOLE HOLDDOWNS, SGL ROW.MICRO MATE-N-LOK™	
		PRODUCT SPEC - APPLICATION SPEC - WEIGHT -		SIZE CAGE CODE DRAWING NO A260779 C-1445094	
MATERIAL 		SEE TABLE		RESTRICTED TO -	
CUSTOMER DRAWING				SCALE 5:1	SHEET 1 OF 1
				REV A3	

Данный компонент на территории Российской Федерации

Вы можете приобрести в компании MosChip.

Для оперативного оформления запроса Вам необходимо перейти по данной ссылке:

<http://moschip.ru/get-element>

Вы можете разместить у нас заказ для любого Вашего проекта, будь то серийное производство или разработка единичного прибора.

В нашем ассортименте представлены ведущие мировые производители активных и пассивных электронных компонентов.

Нашей специализацией является поставка электронной компонентной базы двойного назначения, продукции таких производителей как XILINX, Intel (ex.ALTERA), Vicor, Microchip, Texas Instruments, Analog Devices, Mini-Circuits, Amphenol, Glenair.

Сотрудничество с глобальными дистрибьюторами электронных компонентов, предоставляет возможность заказывать и получать с международных складов практически любой перечень компонентов в оптимальные для Вас сроки.

На всех этапах разработки и производства наши партнеры могут получить квалифицированную поддержку опытных инженеров.

Система менеджмента качества компании отвечает требованиям в соответствии с ГОСТ Р ИСО 9001, ГОСТ РВ 0015-002 и ЭС РД 009

Офис по работе с юридическими лицами:

105318, г.Москва, ул.Щербаковская д.3, офис 1107, 1118, ДЦ «Щербаковский»

Телефон: +7 495 668-12-70 (многоканальный)

Факс: +7 495 668-12-70 (доб.304)

E-mail: info@moschip.ru

Skype отдела продаж:

moschip.ru

moschip.ru_4

moschip.ru_6

moschip.ru_9