

THIS DRAWING IS UNPUBLISHED. RELEASED FOR PUBLICATION

© COPYRIGHT BY

REVISIONS					
P	F	ZONE	LTR	DESCRIPTION	DATE
			G1	REVISED PER ECO-11-005294	09APR11
			G2	REV PER ECO 14-009346	CT 6-14
				APPROVED	HMR
					DE



ASSIST SPRING
MATL: STAINLESS STEEL
PER QQ-S-766

POINT OF PLATING
MEASUREMENT


TERMINAL LATCH
MATL: NYLON
COLOR: (SEE TABLE)

CONTACT BODY
MATL: COPPER PER QQ-C-576
FINISH: (SEE TABLE)


AMP & WIRE SIZE STAMPED
ON INSULATION BARREL

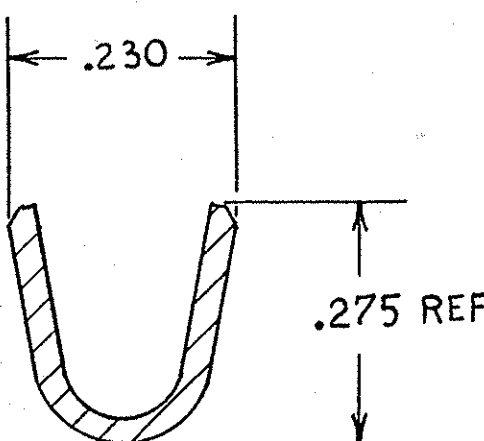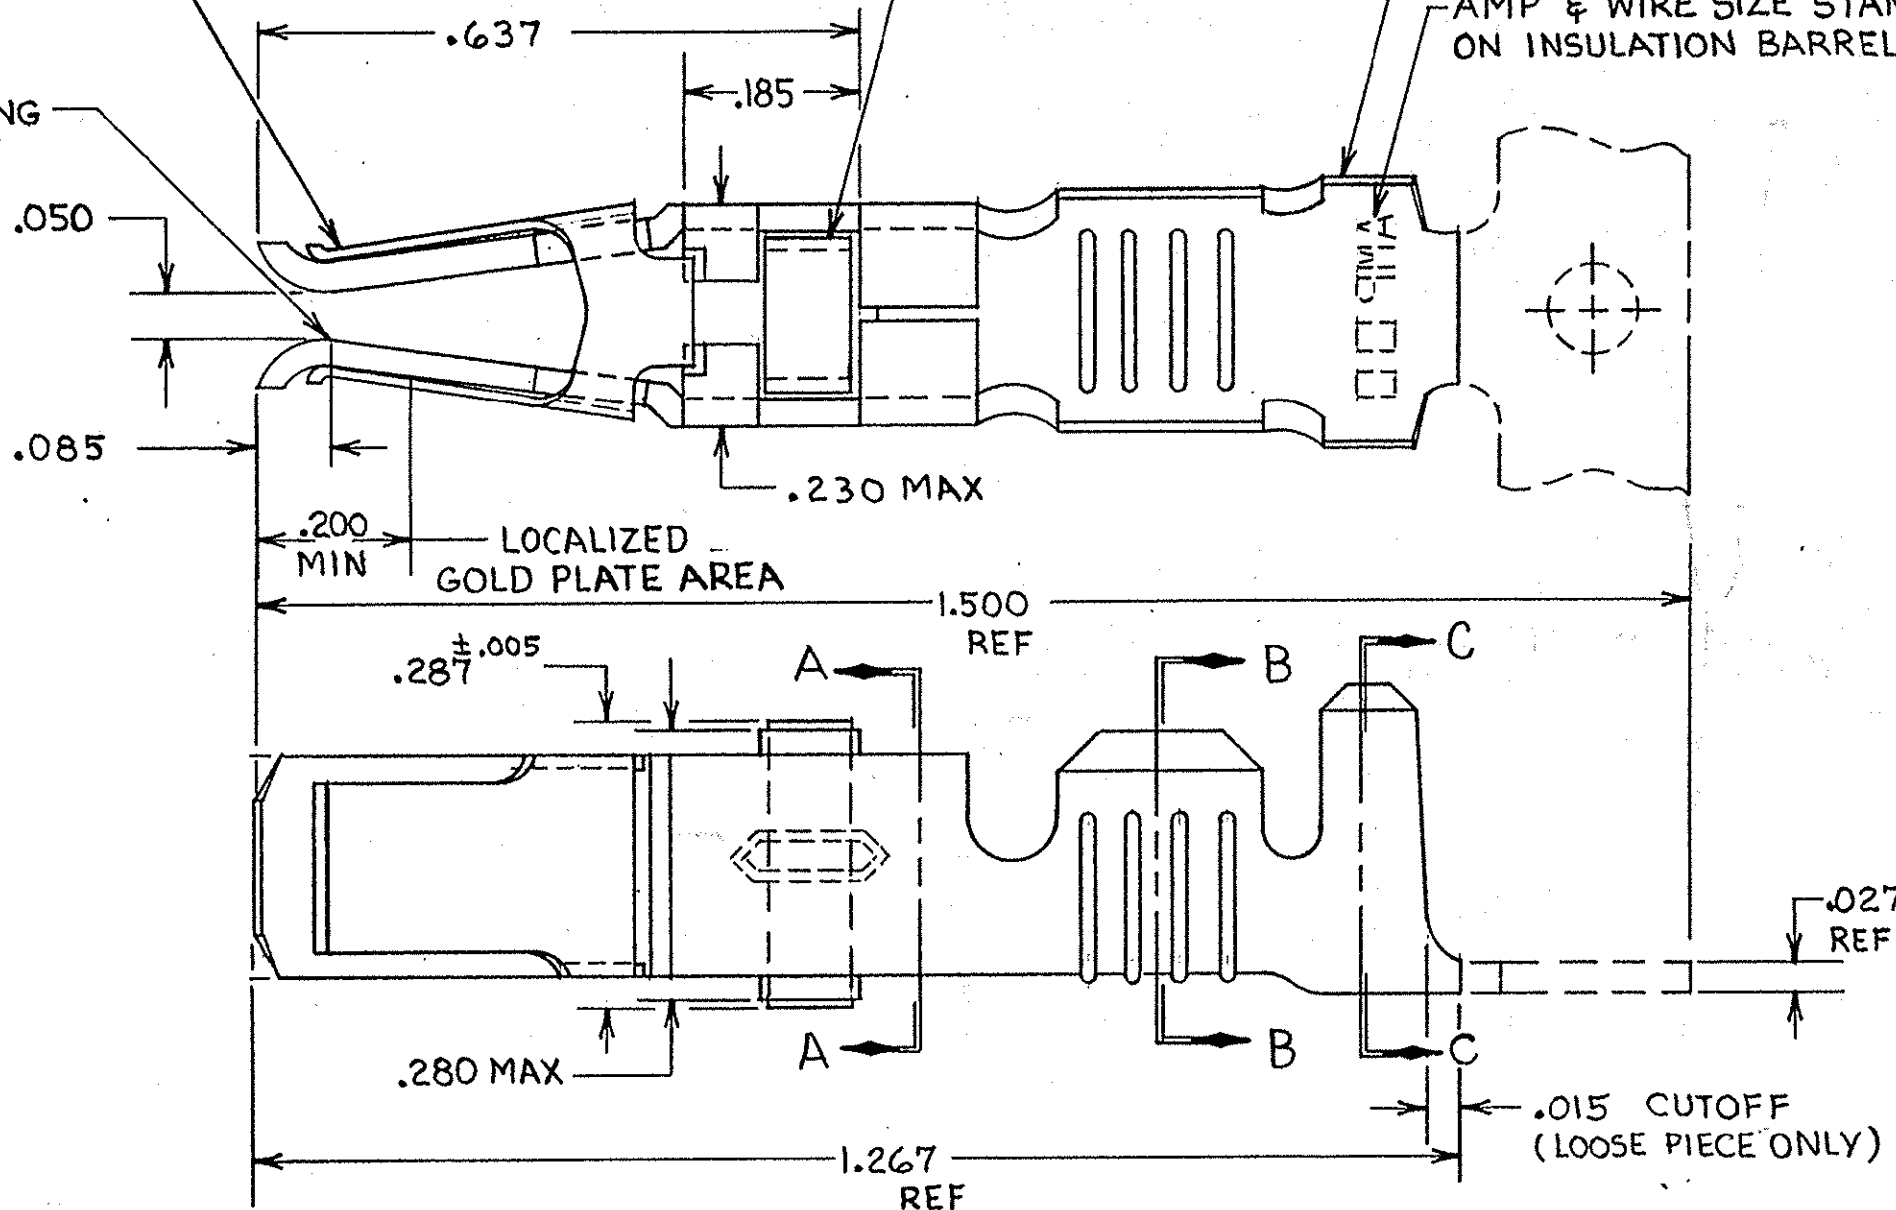

SECTION B-B

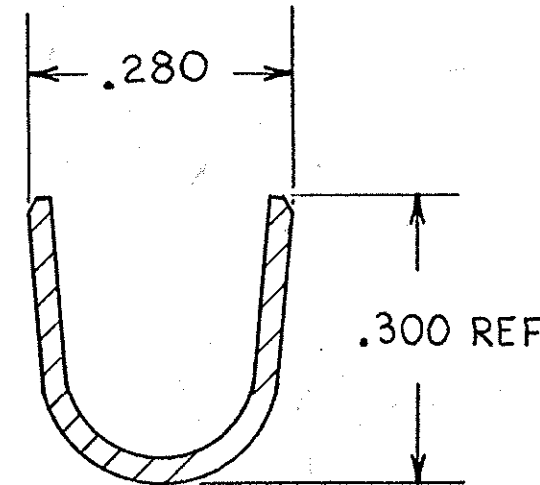

SECTION C-C

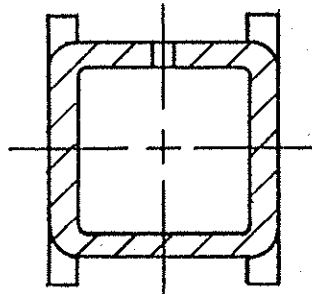

SECTION A-A

- 1. REELED FOR USE WITH STANDARD APPLICATORS.
- 2. REELED FOR USE WITH HEAVY DUTY MINI-APPLICATORS.
- 3. PLATED WITH .000100 MIN SILVER PER QQ-S-365.
- 4. PLATED WITH .000015 MIN GOLD PER MIL-G-45204 IN THE LOCALIZED GOLD PLATE AREA, GOLD FLASH ON THE REMAINDER, OVER .000030 MIN NICKEL PER QQ-N-290.
- 5. PLATED WITH .000030 MIN GOLD PER MIL-G-45204 IN THE LOCALIZED GOLD PLATE AREA, GOLD FLASH ON THE REMAINDER, OVER .000030 MIN NICKEL PER QQ-N-290.
- 6. PLATED WITH .000050 MIN 93-7% TIN-LEAD ALLOY OVER .000030 MIN NICKEL PER QQ-N-290.
- 7. WIRE RANGE = 10 AWG.
- 8. INSULATION RANGE = .190 - .220 DIA.

9. PLATED TIN (NO LEAD) .000050 MIN THK PER ASTM-B-545 OVER NICKEL .000030 MIN THK PER QQ-N-290.

BLACK	9	2-66741-1	2-66741-0	2
BLACK	9	2-66741-1	1-66741-9	1
BLACK	6	66741-8	1-66741-2	2
BLACK	5	66741-6	1-66741-1	2
BLACK	4	~~66741-2~~	1-66741-0	2
NATURAL	3	66741-2	66741-9	2
BLACK	6	66741-8	66741-7	2
BLACK	5	66741-6	66741-5	2
BLACK	4	~~66741-2~~	66741-3	2
NATURAL	3	66741-2	66741-1	2
TERMINAL LATCH COLOR	FINISH	LOOSE PIECE PART NO.	STRIP PART NO.	

UNLESS OTHERWISE SPECIFIED DIMENSIONS ARE IN INCHES. TOLERANCES ON: DECIMALS ±.010 ANGLES ±.010	CONTRACT NO DR <i>Rick Robinson</i> 9-25-85 CHK <i>S.R. Balach</i> 10-15-85 APPD <i>S.R. Balach</i> 10-15-85 APPD <i>ACMS Smith</i> 10-16-85	TE TE Connectivity
MATERIAL SEE CALLOUT	NAME FEMALE TYPE XII CONTACT ASSEMBLY, WITH ASSIST SPRING	
FINISH SEE DASH NO	DSGN APPD	SIZE C FSCM NO 00779 DRAWING NO 66741
	OTHER APPD	SCALE NTS SHEET

Данный компонент на территории Российской Федерации

Вы можете приобрести в компании MosChip.

Для оперативного оформления запроса Вам необходимо перейти по данной ссылке:

<http://moschip.ru/get-element>

Вы можете разместить у нас заказ для любого Вашего проекта, будь то серийное производство или разработка единичного прибора.

В нашем ассортименте представлены ведущие мировые производители активных и пассивных электронных компонентов.

Нашей специализацией является поставка электронной компонентной базы двойного назначения, продукции таких производителей как XILINX, Intel (ex.ALTERA), Vicor, Microchip, Texas Instruments, Analog Devices, Mini-Circuits, Amphenol, Glenair.

Сотрудничество с глобальными дистрибьюторами электронных компонентов, предоставляет возможность заказывать и получать с международных складов практически любой перечень компонентов в оптимальные для Вас сроки.

На всех этапах разработки и производства наши партнеры могут получить квалифицированную поддержку опытных инженеров.

Система менеджмента качества компании отвечает требованиям в соответствии с ГОСТ Р ИСО 9001, ГОСТ РВ 0015-002 и ЭС РД 009

Офис по работе с юридическими лицами:

105318, г.Москва, ул.Щербаковская д.3, офис 1107, 1118, ДЦ «Щербаковский»

Телефон: +7 495 668-12-70 (многоканальный)

Факс: +7 495 668-12-70 (доб.304)

E-mail: info@moschip.ru

Skype отдела продаж:

moschip.ru

moschip.ru_4

moschip.ru_6

moschip.ru_9