



|                              |  |------------------------------|--|------------------------|--|------|--|------|--|--------------------------|--|------|--|----|--|--------------|--|-----------------------------------------------------------------------|--|------------------------------------------------|--|-------------------------------------------------|--|---|--|---|--|--|--|--|--|--|--|
| 4                            |  |                        |  |      |  |      |  | 3                        |  |      |  |    |  |              |  | 2                                                                     |  |                                                |  |                                                 |  |   |  | 1 |  |  |  |  |  |  |  |
| THIS DRAWING IS UNPUBLISHED. |  |                        |  |      |  |      |  | RELEASED FOR PUBLICATION |  |      |  |    |  |              |  | 20                                                                    |  |                                                |  |                                                 |  |   |  |   |  |  |  |  |  |  |  |
| © COPYRIGHT 20               |  |                        |  |      |  |      |  | BY -                     |  |      |  |    |  |              |  | ALL RIGHTS RESERVED.                                                  |  |                                                |  |                                                 |  |   |  |   |  |  |  |  |  |  |  |
| M32x1.5                      |  | 18-25                  |  | 25.4 |  |      |  | 12                       |  | 31   |  | 40 |  | DLX-32-LM    |  | METAL CABLE GLAND M32 (18-25),THREAD LENGTHEN<br>金属加长螺纹接头 M32 (18-25) |  | T3609320202-000                                |  |                                                 |  |   |  |   |  |  |  |  |  |  |  |
| M32x1.5                      |  | 13-20                  |  | 20.4 |  |      |  | 12                       |  | 31   |  | 40 |  | DLX-32-LMT   |  | METAL CABLE GLAND M32 (13-20),THREAD LENGTHEN<br>金属加长螺纹接头 M32 (13-20) |  | T3609320212-000                                |  |                                                 |  |   |  |   |  |  |  |  |  |  |  |
| M63x1.5                      |  | 37-44                  |  |      |  | 10   |  |                          |  | 41   |  | 70 |  | DLX-63-M     |  | METAL CABLE GLAND M63(37-44)<br>金属接头 M63 (37-44)                      |  |                                                |  | T3609630102-000                                 |  |   |  |   |  |  |  |  |  |  |  |
| M63x1.5                      |  | 29-35                  |  | 36   |  | 10.5 |  |                          |  | 40   |  | 67 |  | DLX-63-MT    |  | METAL CABLE GLAND M63(29-35)<br>金属接头 M63 (29-35)                      |  | T3609630112-000                                |  |                                                 |  |   |  |   |  |  |  |  |  |  |  |
| M50x1.5                      |  | 32-38                  |  | 39   |  | 9    |  |                          |  | 37   |  | 57 |  | DLX-50-M     |  | METAL CABLE GLAND M50(32-38)<br>金属接头 M50 (32-38)                      |  | T3609500102-000                                |  | T3609500102-001                                 |  |   |  |   |  |  |  |  |  |  |  |
| M50x1.5                      |  | 29-36                  |  | 36.5 |  | 9    |  |                          |  | 37   |  | 57 |  | DLX-50-M     |  | METAL CABLE GLAND M50(29-36)<br>金属接头 M50 (29-36)                      |  | T3609500122-000                                |  |                                                 |  |   |  |   |  |  |  |  |  |  |  |
| M50x1.5                      |  | 22-32                  |  |      |  | 9    |  |                          |  | 38.5 |  | 55 |  | DLX-50-MT    |  | METAL CABLE GLAND M50(22-32)<br>金属接头 M50 (22-32)                      |  |                                                |  | T3609500112-000                                 |  |   |  |   |  |  |  |  |  |  |  |
| M40x1.5                      |  | 22-32                  |  | 33   |  | 8    |  |                          |  | 37   |  | 50 |  | DLX-40-M     |  | METAL CABLE GLAND M40(22-32)<br>金属接头 M40 (22-32)                      |  | T3609400102-000                                |  | <del>T3609400102-001</del>                      |  | 2 |  |   |  |  |  |  |  |  |  |
| M40x1.5                      |  | 20-26                  |  | 26.5 |  | 8    |  |                          |  | 37   |  | 50 |  | DLX-40-MT    |  | METAL CABLE GLAND M40(20-26)<br>金属接头 M40 (20-26)                      |  | T3609400112-000                                |  |                                                 |  |   |  |   |  |  |  |  |  |  |  |
| M32x1.5                      |  | 18-25                  |  | 25.4 |  | 8    |  |                          |  | 31   |  | 40 |  | DLX-32-M     |  | METAL CABLE GLAND M32(18-25)<br>金属接头 M32 (18-25)                      |  | T3609320102-000                                |  |                                                 |  |   |  |   |  |  |  |  |  |  |  |
| M32x1.5                      |  | 13-20                  |  | 20.4 |  | 8    |  |                          |  | 31   |  | 40 |  | DLX-32-MT    |  | METAL CABLE GLAND M32(13-20)<br>金属接头 M32 (13-20)                      |  | T3609320112-000                                |  |                                                 |  |   |  |   |  |  |  |  |  |  |  |
| M25x1.5                      |  | 13-18                  |  | 18.4 |  |      |  | 12                       |  | 26   |  | 30 |  | DLX-25-LM    |  | METAL CABLE GLAND M25 (13-18),THREAD LENGTHEN<br>金属加长螺纹接头 M25 (13-18) |  | T3609250202-000                                |  |                                                 |  |   |  |   |  |  |  |  |  |  |  |
| M25x1.5                      |  | 13-18                  |  | 18.4 |  | 7    |  |                          |  | 26   |  | 30 |  | DLX-25-M     |  | METAL CABLE GLAND M25(13-18)<br>金属接头 M25 (13-18)                      |  | T3609250102-000                                |  |                                                 |  |   |  |   |  |  |  |  |  |  |  |
| M25x1.5                      |  | 9-16                   |  | 16.4 |  |      |  | 12                       |  | 26   |  | 30 |  | DLX-25-LMT   |  | METAL CABLE GLAND M25 (9-16),THREAD LENGTHEN<br>金属加长螺纹接头 M25 (9-16)   |  | T3609250212-000                                |  |                                                 |  |   |  |   |  |  |  |  |  |  |  |
| M25x1.5                      |  | 9-16                   |  | 16.4 |  | 7    |  |                          |  | 26   |  | 30 |  | DLX-25-MT    |  | METAL CABLE GLAND M25(9-16)<br>金属接头 M25 (9-16)                        |  | T3609250112-000                                |  |                                                 |  |   |  |   |  |  |  |  |  |  |  |
| M20x1.5                      |  | 10-14                  |  | 13.8 |  | 6    |  |                          |  | 24   |  | 24 |  | DLX-20-MB    |  | METAL CABLE GLAND M20(10-14)<br>金属接头 M20 (10-14)                      |  | T3609200122-000                                |  |                                                 |  |   |  |   |  |  |  |  |  |  |  |
| M20x1.5                      |  | 6-12                   |  | 12.2 |  |      |  | 10                       |  | 23   |  | 22 |  | DLX-20-LM    |  | METAL CABLE GLAND M20 (6-12),THREAD LENGTHEN<br>金属加长螺纹接头 M20 (6-12)   |  | T3609200202-000                                |  |                                                 |  |   |  |   |  |  |  |  |  |  |  |
| M20x1.5                      |  | 6-12                   |  | 12.2 |  | 6    |  |                          |  | 23   |  | 22 |  | DLX-20-M     |  | METAL CABLE GLAND M20(6-12)<br>金属接头 M20 (6-12)                        |  | T3609200102-000                                |  |                                                 |  |   |  |   |  |  |  |  |  |  |  |
| M20x1.5                      |  | 5-9                    |  | 9.2  |  |      |  | 10                       |  | 23   |  | 22 |  | DLX-20-LMT   |  | METAL CABLE GLAND M20 (5-9),THREAD LENGTHEN<br>金属加长螺纹接头 M20 (5-9)     |  | T3609200222-000                                |  |                                                 |  |   |  |   |  |  |  |  |  |  |  |
| M20x1.5                      |  | 5-9                    |  | 9.2  |  | 6    |  |                          |  | 23   |  | 22 |  | DLX-20-MT    |  | METAL CABLE GLAND M20(5-9)<br>金属接头 M20 (5-9)                          |  | T3609200112-000                                |  |                                                 |  |   |  |   |  |  |  |  |  |  |  |
| M16x1.5                      |  | 5-10                   |  | 10.2 |  |      |  | 10                       |  | 22   |  | 20 |  | DLX-16-LMB   |  | METAL CABLE GLAND M16 (5-10),THREAD LENGTHEN<br>金属加长螺纹接头 M16 (5-10)   |  | T3609160222-000                                |  |                                                 |  |   |  |   |  |  |  |  |  |  |  |
| M16x1.5                      |  | 5-10                   |  | 10.2 |  | 6    |  |                          |  | 22   |  | 20 |  | DLX-16-MB    |  | METAL CABLE GLAND M16(5-10)<br>金属接头 M16 (5-10)                        |  | T3609160122-000                                |  |                                                 |  |   |  |   |  |  |  |  |  |  |  |
| M16x1.5                      |  | 4-8                    |  | 8.5  |  |      |  | 10                       |  | 21   |  | 19 |  | DLX-16-LM    |  | METAL CABLE GLAND M16 (4-8),THREAD LENGTHEN<br>金属加长螺纹接头 M16 (4-8)     |  | T3609160202-000                                |  |                                                 |  |   |  |   |  |  |  |  |  |  |  |
| M16x1.5                      |  | 4-8                    |  | 8.5  |  | 6    |  |                          |  | 21   |  | 19 |  | DLX-16-M     |  | METAL CABLE GLAND M16(4-8)<br>金属接头 M16 (4-8)                          |  | T3609160102-000                                |  |                                                 |  |   |  |   |  |  |  |  |  |  |  |
| M16x1.5                      |  | 2-6                    |  | 6.5  |  | 6    |  |                          |  | 21   |  | 19 |  | DLX-16-MT    |  | METAL CABLE GLAND M16(2-6)<br>金属接头 M16 (2-6)                          |  | T3609160112-000                                |  |                                                 |  |   |  |   |  |  |  |  |  |  |  |
| M12x1.5                      |  | 3-6.5                  |  | 6.8  |  |      |  | 8                        |  | 25   |  | 14 |  | DLX-12-LM    |  | METAL CABLE GLAND M12 (3-6.5),LENGTHEN<br>金属加长接头 M12 (3-6.5)          |  | T3609120202-000                                |  |                                                 |  |   |  |   |  |  |  |  |  |  |  |
| M12x1.5                      |  | 3-6.5                  |  | 6.8  |  | 5    |  |                          |  | 25   |  | 14 |  | DLX-12-M     |  | METAL CABLE GLAND M12(3-6.5)<br>金属接头 M12 (3-6.5)                      |  | T3609120102-000                                |  |                                                 |  |   |  |   |  |  |  |  |  |  |  |
| M12x1.5                      |  | 2-5                    |  | 5.3  |  | 5    |  |                          |  | 25   |  | 14 |  | DLX-12-MT    |  | METAL CABLE GLAND M12(2-5)<br>金属接头 M12 (2-5)                          |  | T3609120112-000                                |  |                                                 |  |   |  |   |  |  |  |  |  |  |  |
| PG48                         |  | 37-44                  |  | 44.5 |  | 10   |  |                          |  | 41   |  | 65 |  | DLX-48-MS    |  | METAL CABLE GLAND PG48(37-44)<br>金属接头 PG48 (37-44)                    |  | T3609480101-000                                |  |                                                 |  |   |  |   |  |  |  |  |  |  |  |
| PG48                         |  | 29-35                  |  | 36   |  | 10   |  |                          |  | 30   |  | 64 |  | DLX-48-MTS   |  | METAL CABLE GLAND PG48(29-35)<br>金属接头 PG48 (29-35)                    |  | T3609480111-000                                |  |                                                 |  |   |  |   |  |  |  |  |  |  |  |
| PG42                         |  | 30-38                  |  |      |  | 9    |  |                          |  | 40   |  | 58 |  | DLX-42-MS    |  | METAL CABLE GLAND PG42(30-38)<br>金属接头 PG42 (30-38)                    |  |                                                |  | T3609420101-000                                 |  |   |  |   |  |  |  |  |  |  |  |
| PG42                         |  | 25-31                  |  | 31.5 |  | 9    |  |                          |  | 37   |  | 57 |  | DLX-42-MTS   |  | METAL CABLE GLAND PG42(25-31)<br>金属接头 PG42 (25-31)                    |  | T3609420111-000                                |  |                                                 |  |   |  |   |  |  |  |  |  |  |  |
| PG36                         |  | 22-32                  |  | 33   |  |      |  | 15                       |  | 39   |  | 50 |  | DLX-36-LMS   |  | METAL CABLE GLAND PG36 (22-32),LENGTHEN<br>金属加长接头 PG36 (22-32)        |  | T3609360201-000                                |  |                                                 |  |   |  |   |  |  |  |  |  |  |  |
| PG36                         |  | 22-32                  |  | 33   |  | 8    |  |                          |  | 38   |  | 50 |  | DLX-36-MS    |  | METAL CABLE GLAND PG36(22-32)<br>金属接头 PG36 (22-32)                    |  | T3609360101-000                                |  |                                                 |  |   |  |   |  |  |  |  |  |  |  |
| PG36                         |  | 20-26                  |  | 26.5 |  | 8    |  |                          |  | 38   |  | 50 |  | DLX-36-MTS   |  | METAL CABLE GLAND PG36(20-26)<br>金属接头 PG36 (20-26)                    |  | T3609360111-000                                |  |                                                 |  |   |  |   |  |  |  |  |  |  |  |
| PG29                         |  | 18-25                  |  | 25.4 |  |      |  | 15                       |  | 33   |  | 40 |  | DLX-29-LMS   |  | METAL CABLE GLAND PG29 (18-25),LENGTHEN<br>金属加长接头 PG29 (18-25)        |  | T3609290201-000                                |  |                                                 |  |   |  |   |  |  |  |  |  |  |  |
| PG29                         |  | 18-25                  |  | 25.4 |  | 8    |  |                          |  | 30   |  | 40 |  | DLX-29-MS    |  | METAL CABLE GLAND PG29(18-25)<br>金属接头 PG29 (18-25)                    |  | T3609290101-000                                |  | <del>T3609290101-001</del>                      |  | 2 |  |   |  |  |  |  |  |  |  |
| PG29                         |  | 13-20                  |  | 20.4 |  | 8    |  |                          |  | 30   |  | 40 |  | DLX-29-MTS   |  | METAL CABLE GLAND PG29(13-20)<br>金属接头 PG29 (13-20)                    |  | T3609290111-000                                |  |                                                 |  |   |  |   |  |  |  |  |  |  |  |
| PG21                         |  | 13-18                  |  | 18.4 |  |      |  | 12                       |  | 25   |  | 30 |  | DLX-21-LMS   |  | METAL CABLE GLAND PG21 (13-18),LENGTHEN<br>金属加长接头 PG21 (13-18)        |  | T3609210201-000                                |  |                                                 |  |   |  |   |  |  |  |  |  |  |  |
| PG21                         |  | 13-18                  |  | 18.4 |  | 7    |  |                          |  | 25   |  | 30 |  | DLX-21-MS    |  | METAL CABLE GLAND PG21(13-18)<br>金属接头 PG21 (13-18)                    |  | T3609210101-000                                |  |                                                 |  |   |  |   |  |  |  |  |  |  |  |
| PG21                         |  | 9-16                   |  | 16.4 |  | 7    |  |                          |  | 25   |  | 30 |  | DLX-21-MTS   |  | METAL CABLE GLAND PG21(9-16)<br>金属接头 PG21 (9-16)                      |  | T3609210111-000                                |  |                                                 |  |   |  |   |  |  |  |  |  |  |  |
| PG16                         |  | 10-14                  |  | 13.8 |  | 6.5  |  |                          |  | 23.5 |  | 24 |  | DLX-16-MS    |  | METAL CABLE GLAND PG16(10-14)<br>金属接头 PG16 (10-14)                    |  | T3609160101-000                                |  |                                                 |  |   |  |   |  |  |  |  |  |  |  |
| PG16                         |  | 7-12                   |  | 12.2 |  | 6.5  |  |                          |  | 23.5 |  | 24 |  | DLX-16-MTS   |  | METAL CABLE GLAND PG16(7-12)<br>金属接头 PG16 (7-12)                      |  | T3609160111-000                                |  |                                                 |  |   |  |   |  |  |  |  |  |  |  |
| PG13.5                       |  | 6-12                   |  | 12.2 |  | 6.5  |  |                          |  | 23.5 |  | 22 |  | DLX-13.5-MS  |  | METAL CABLE GLAND PG13.5(6-12)<br>金属接头 PG13.5 (6-12)                  |  | T3609130101-000                                |  |                                                 |  |   |  |   |  |  |  |  |  |  |  |
| PG13.5                       |  | 5-9                    |  | 9.2  |  | 6.5  |  |                          |  | 23.5 |  | 22 |  | DLX-13.5-MTS |  | METAL CABLE GLAND PG13.5(5-9)<br>金属接头 PG13.5 (5-9)                    |  | T3609130111-000                                |  |                                                 |  |   |  |   |  |  |  |  |  |  |  |
| PG11                         |  | 5-10                   |  | 10.2 |  | 6    |  |                          |  | 24   |  | 21 |  | DLX-11-MS    |  | METAL CABLE GLAND PG11(5-10)<br>金属接头 PG11 (5-10)                      |  | T3609110101-000                                |  |                                                 |  |   |  |   |  |  |  |  |  |  |  |
| PG11                         |  | 3-7                    |  | 7.2  |  | 6    |  |                          |  | 24   |  | 21 |  | DLX-11-MTS   |  | METAL CABLE GLAND PG11(3-7)<br>金属接头 PG11 (3-7)                        |  | T3609110111-000                                |  |                                                 |  |   |  |   |  |  |  |  |  |  |  |
| PG11                         |  |                        |  | 6    |  |      |  |                          |  | 24   |  | 21 |  | DLX-11-MSN   |  | METAL CABLE GLAND,WITHOUT INNER SEALING<br>金属接头 PG11,无内封面             |  | T3609110121-000                                |  |                                                 |  |   |  |   |  |  |  |  |  |  |  |
| PG9                          |  | 4-8                    |  | 8.5  |  | 6    |  |                          |  | 24   |  | 17 |  | DLX-9-MS     |  | METAL CABLE GLAND PG9(4-8)<br>金属接头 PG9 (4-8)                          |  | T3609090101-000                                |  |                                                 |  |   |  |   |  |  |  |  |  |  |  |
| PG9                          |  | 2-6                    |  | 6.5  |  | 6    |  |                          |  | 24   |  | 17 |  | DLX-9-MTS    |  | METAL CABLE GLAND PG9(2-6)<br>金属接头 PG9 (2-6)                          |  | T3609090111-000                                |  |                                                 |  |   |  |   |  |  |  |  |  |  |  |
| PG7                          |  | 3-6.5                  |  | 8.5  |  |      |  | 6                        |  | 25   |  | 17 |  | DLX-7-MES    |  | METAL CABLE GLAND PG7 (3-6.5),LARGE<br>金属接头 PG7 (3-6.5),加大型           |  | T3609070121-000                                |  |                                                 |  |   |  |   |  |  |  |  |  |  |  |
| PG7                          |  | 3-6.5                  |  | 6.8  |  | 5    |  |                          |  | 25   |  | 14 |  | DLX-7-MS     |  | METAL CABLE GLAND PG7(3-6.5)<br>金属接头 PG7 (3-6.5)                      |  | T3609070101-000                                |  |                                                 |  |   |  |   |  |  |  |  |  |  |  |
| PG7                          |  | 2-5                    |  | 5.3  |  | 5    |  |                          |  | 25   |  | 14 |  | DLX-7-MTS    |  | METAL CABLE GLAND PG7(2-5)<br>金属接头 PG7 (2-5)                          |  | T3609070111-000                                |  |                                                 |  |   |  |   |  |  |  |  |  |  |  |
| AG                           |  | WIRE RANGE<br>夹线范围 (Ø) |  | Ø    |  | GL   |  | (Lengthen加长)             |  | H    |  | SW |  |              |  | DESCRIPTION<br>产品描述                                                   |  | PART NUMBER<br>WITH TE LOGO<br>成品料号 (带TE Logo) |  | PART NUMBER<br>WITHOUT LOGO<br>成品料号 (不带TE Logo) |  |   |  |   |  |  |  |  |  |  |  |

2

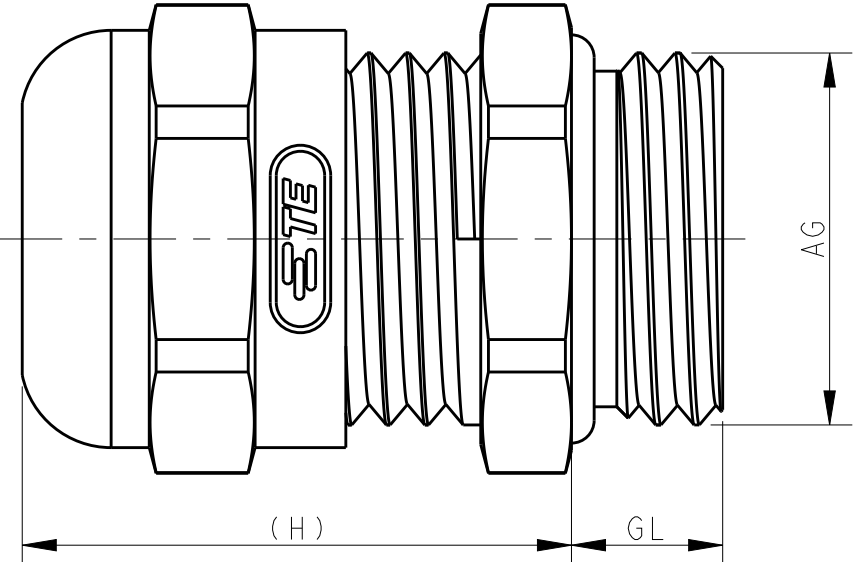


2


2

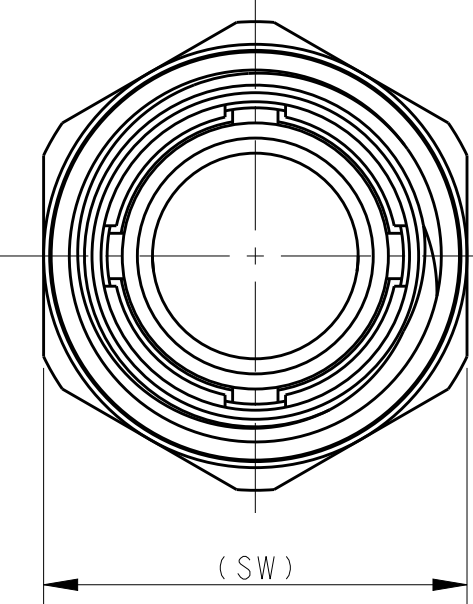

2

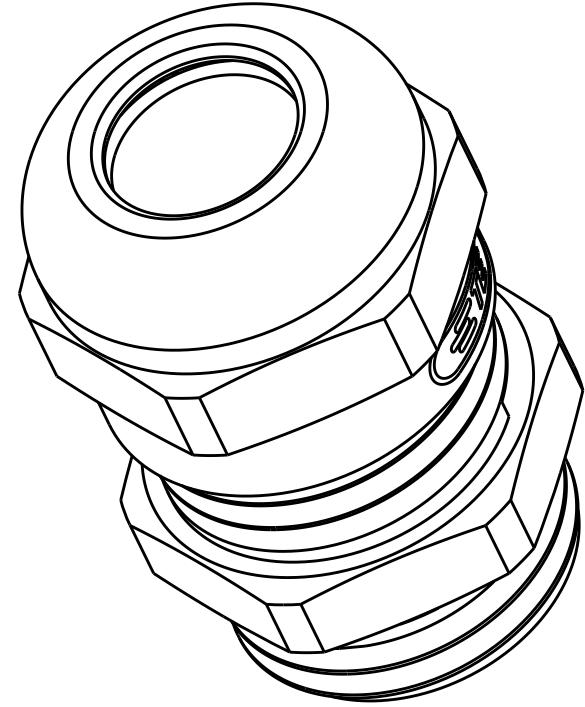

2

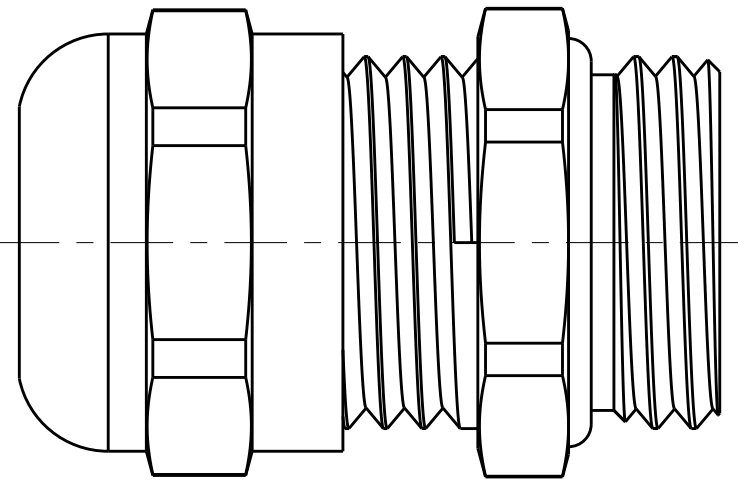

2

PART NUMBER SHOWN  
WITHOUT LOGO  
成品料号 (不带TE LOGO)


PART NUMBER SHOWN  
WITH TE LOGO  
成品料号 (带TE LOGO)

NOTES/技术指标:

1. TECHNICAL CHARACTERISTICS/技术参数:  
SHELL MATERIAL/主体材料: NICKEL PLATED BRASS/铜镀镍  
SEAL MATERIAL/密封材料: ELASTIC RUBBER/弹性橡胶  
PINCH RING MATERIAL/夹紧件材料: PA  
OPERATION TEMPERATURE/工作温度: -40°C+100°C  
PROTECTION DEGREE/防护等级: IP68  
(EXCEPT T3609110121-000)  
(料号T3609110121-000除外)

WIRE RANGE/夹线范围: SEE TABLE/见表格

2.OBSOLETE /料号已停用
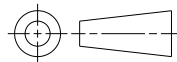
|                                                                                       |  |   |   |                           |                |                                 |                    |
|---------------------------------------------------------------------------------------|--|---|---|---------------------------|----------------|---------------------------------|--------------------|
| THIS DRAWING IS A CONTROLLED DOCUMENT.                                                |  | DWN<br>GINO.YAO<br>05JUN2015                                                                                 |  TE Connectivity |                           |                |                                 |                    |
| DIMENSIONS:<br>mm                                                                     |  | CHK<br>CHRIS.WANG<br>05JUN2015                                                                               |   |                           |                |                                 |                    |
|  |  | TOLERANCES UNLESS<br>OTHERWISE SPECIFIED:<br>0 PLC ±<br>1 PLC ±<br>2 PLC ±<br>3 PLC ±<br>4 PLC ±<br>ANGLES ± | APVD<br>XIANG.XU<br>05JUN2015                                                                         | NAME<br>METAL CABLE GLAND |                |                                 |                    |
| MATERIAL<br>-<br>-                                                                    |  | FINISH<br>-<br>-                                                                                             | PRODUCT SPEC<br>-<br>APPLICATION SPEC<br>-<br>WEIGHT<br>-                                             | SIZE<br>A2                | CAGE CODE<br>- | DRAWING NO<br>C= T3609XXXXXX000 | RESTRICTED TO<br>- |
| Customer Drawing                                                                      |  |   | SCALE<br>5:1                                                                                          | SHEET<br>OF 1             | REV<br>B5      |                                 |                    |

## Данный компонент на территории Российской Федерации

**Вы можете приобрести в компании MosChip.**

Для оперативного оформления запроса Вам необходимо перейти по данной ссылке:

<http://moschip.ru/get-element>

Вы можете разместить у нас заказ для любого Вашего проекта, будь то серийное производство или разработка единичного прибора.

В нашем ассортименте представлены ведущие мировые производители активных и пассивных электронных компонентов.

Нашей специализацией является поставка электронной компонентной базы двойного назначения, продукции таких производителей как XILINX, Intel (ex.ALTERA), Vicor, Microchip, Texas Instruments, Analog Devices, Mini-Circuits, Amphenol, Glenair.

Сотрудничество с глобальными дистрибьюторами электронных компонентов, предоставляет возможность заказывать и получать с международных складов практически любой перечень компонентов в оптимальные для Вас сроки.

На всех этапах разработки и производства наши партнеры могут получить квалифицированную поддержку опытных инженеров.

Система менеджмента качества компании отвечает требованиям в соответствии с ГОСТ Р ИСО 9001, ГОСТ РВ 0015-002 и ЭС РД 009

### Офис по работе с юридическими лицами:

105318, г.Москва, ул.Щербаковская д.3, офис 1107, 1118, ДЦ «Щербаковский»

Телефон: +7 495 668-12-70 (многоканальный)

Факс: +7 495 668-12-70 (доб.304)

E-mail: [info@moschip.ru](mailto:info@moschip.ru)

Skype отдела продаж:

moschip.ru

moschip.ru\_4

moschip.ru\_6

moschip.ru\_9