
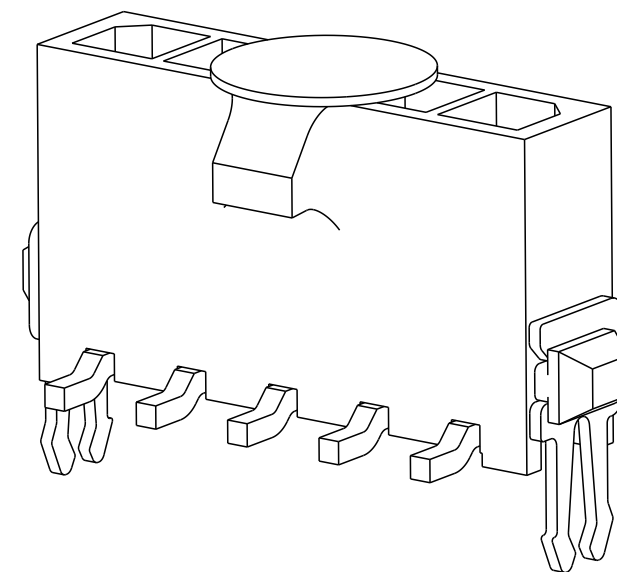


REVISIONS					
P	LTR	DESCRIPTION	DATE	DWN	APVD
	CI	REVISED PER ECR-16-011506	23JUN2017	NK	CX

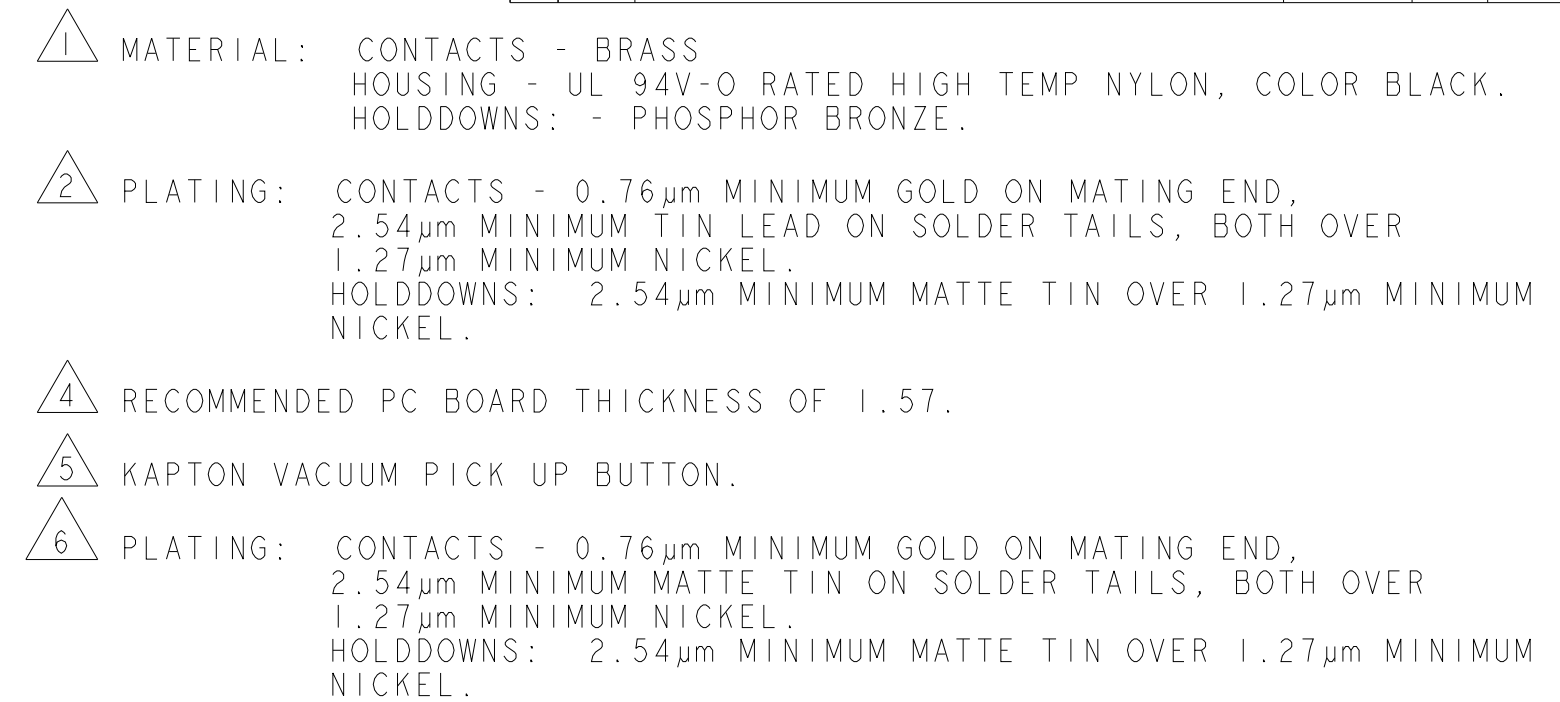

	33.00	37.43	40.00	12	3-1445095-2
	30.00	34.43	37.00	11	3-1445095-1
	27.00	31.43	34.00	10	3-1445095-0
	24.00	28.43	31.00	9	2-1445095-9
	21.00	25.43	28.00	8	2-1445095-8
	18.00	22.43	25.00	7	2-1445095-7
	15.00	19.43	22.00	6	2-1445095-6
	12.00	16.43	19.00	5	2-1445095-5
	9.00	13.43	16.00	4	2-1445095-4
	6.00	10.43	13.00	3	2-1445095-3
	3.00	7.43	10.00	2	2-1445095-2

SUPERSEDED BY 3-1445095-2		33.00	37.43	40.00	12	~~+1445095-2~~
SUPERSEDED BY 3-1445095-1		30.00	34.43	37.00	11	~~+1445095-1~~
SUPERSEDED BY 3-1445095-0		27.00	31.43	34.00	10	~~+1445095-0~~
SUPERSEDED BY 2-1445095-9		24.00	28.43	31.00	9	~~+445095-9~~
SUPERSEDED BY 2-1445095-8		21.00	25.43	28.00	8	~~+445095-8~~
SUPERSEDED BY 2-1445095-7		18.00	22.43	25.00	7	~~+445095-7~~
SUPERSEDED BY 2-1445095-6		15.00	19.43	22.00	6	~~+445095-6~~
SUPERSEDED BY 2-1445095-5		12.00	16.43	19.00	5	~~+445095-5~~
SUPERSEDED BY 2-1445095-4		9.00	13.43	16.00	4	~~+445095-4~~
SUPERSEDED BY 2-1445095-3		6.00	10.43	13.00	3	~~+445095-3~~
SUPERSEDED BY 2-1445095-2		3.00	7.43	10.00	2	~~+445095-2~~

FINISH	DIM Z	DIM V	DIM W	NO. OF POSN	PART NUMBER
--------	-------	-------	-------	----------------	-------------



THIS DRAWING IS A CONTROLLED DOCUMENT.		DWN J. ROOT 09OCT2000		 TE Connectivity	
		CHK K. WHITAKER 20-FEB-2001			
DIMENSIONS:		TOLERANCES UNLESS OTHERWISE SPECIFIED:		NAME VERTICAL SURF MOUNT HEADER ASSY, 30 MIC GOLD CONTACTS, THRU HOLE HOLDDOWNS, SGL ROW, MICRO MATE-N-LOK™	
mm		APVD C. JONES 20-FEB-2001			
		PRODUCT SPEC			
		APPLICATION SPEC			
0 PLC ± 1 PLC ±0.13 2 PLC ± 3 PLC ± 4 PLC ± ANGLES ± FINISH		- - - - - -		SIZE CAGE CODE DRAWING NO A2 00779 C=1445095	
MATERIAL  SEE TABLE		WEIGHT -		RESTRICTED TO -	
		CUSTOMER DRAWING		SCALE 5:1 SHEET 1 OF 1 REV C	

Данный компонент на территории Российской Федерации

Вы можете приобрести в компании MosChip.

Для оперативного оформления запроса Вам необходимо перейти по данной ссылке:

<http://moschip.ru/get-element>

Вы можете разместить у нас заказ для любого Вашего проекта, будь то серийное производство или разработка единичного прибора.

В нашем ассортименте представлены ведущие мировые производители активных и пассивных электронных компонентов.

Нашей специализацией является поставка электронной компонентной базы двойного назначения, продукции таких производителей как XILINX, Intel (ex.ALTERA), Vicor, Microchip, Texas Instruments, Analog Devices, Mini-Circuits, Amphenol, Glenair.

Сотрудничество с глобальными дистрибьюторами электронных компонентов, предоставляет возможность заказывать и получать с международных складов практически любой перечень компонентов в оптимальные для Вас сроки.

На всех этапах разработки и производства наши партнеры могут получить квалифицированную поддержку опытных инженеров.

Система менеджмента качества компании отвечает требованиям в соответствии с ГОСТ Р ИСО 9001, ГОСТ РВ 0015-002 и ЭС РД 009

Офис по работе с юридическими лицами:

105318, г.Москва, ул.Щербаковская д.3, офис 1107, 1118, ДЦ «Щербаковский»

Телефон: +7 495 668-12-70 (многоканальный)

Факс: +7 495 668-12-70 (доб.304)

E-mail: info@moschip.ru

Skype отдела продаж:

moschip.ru

moschip.ru_4

moschip.ru_6

moschip.ru_9