
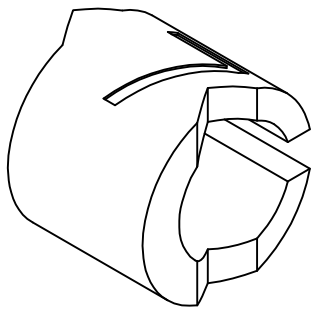
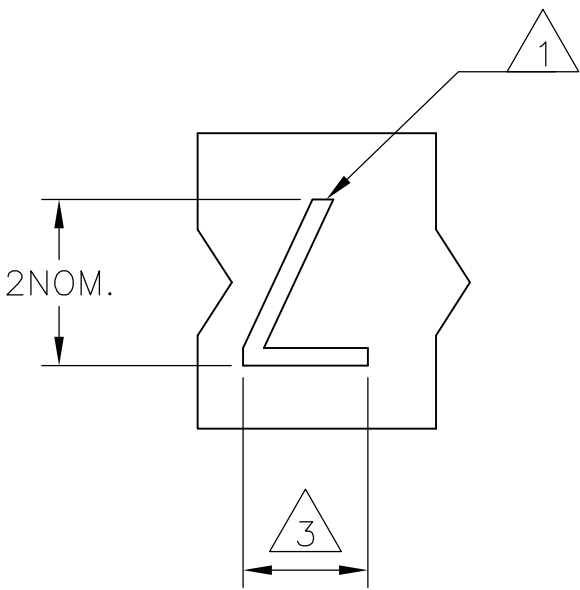



REVISIONS					
P	LTR	DESCRIPTION	DATE	DWN	APVD
	2	STRIKE THROUGH OBS PARTS. ECR-16-009538	08JUL2016	AFK	LS

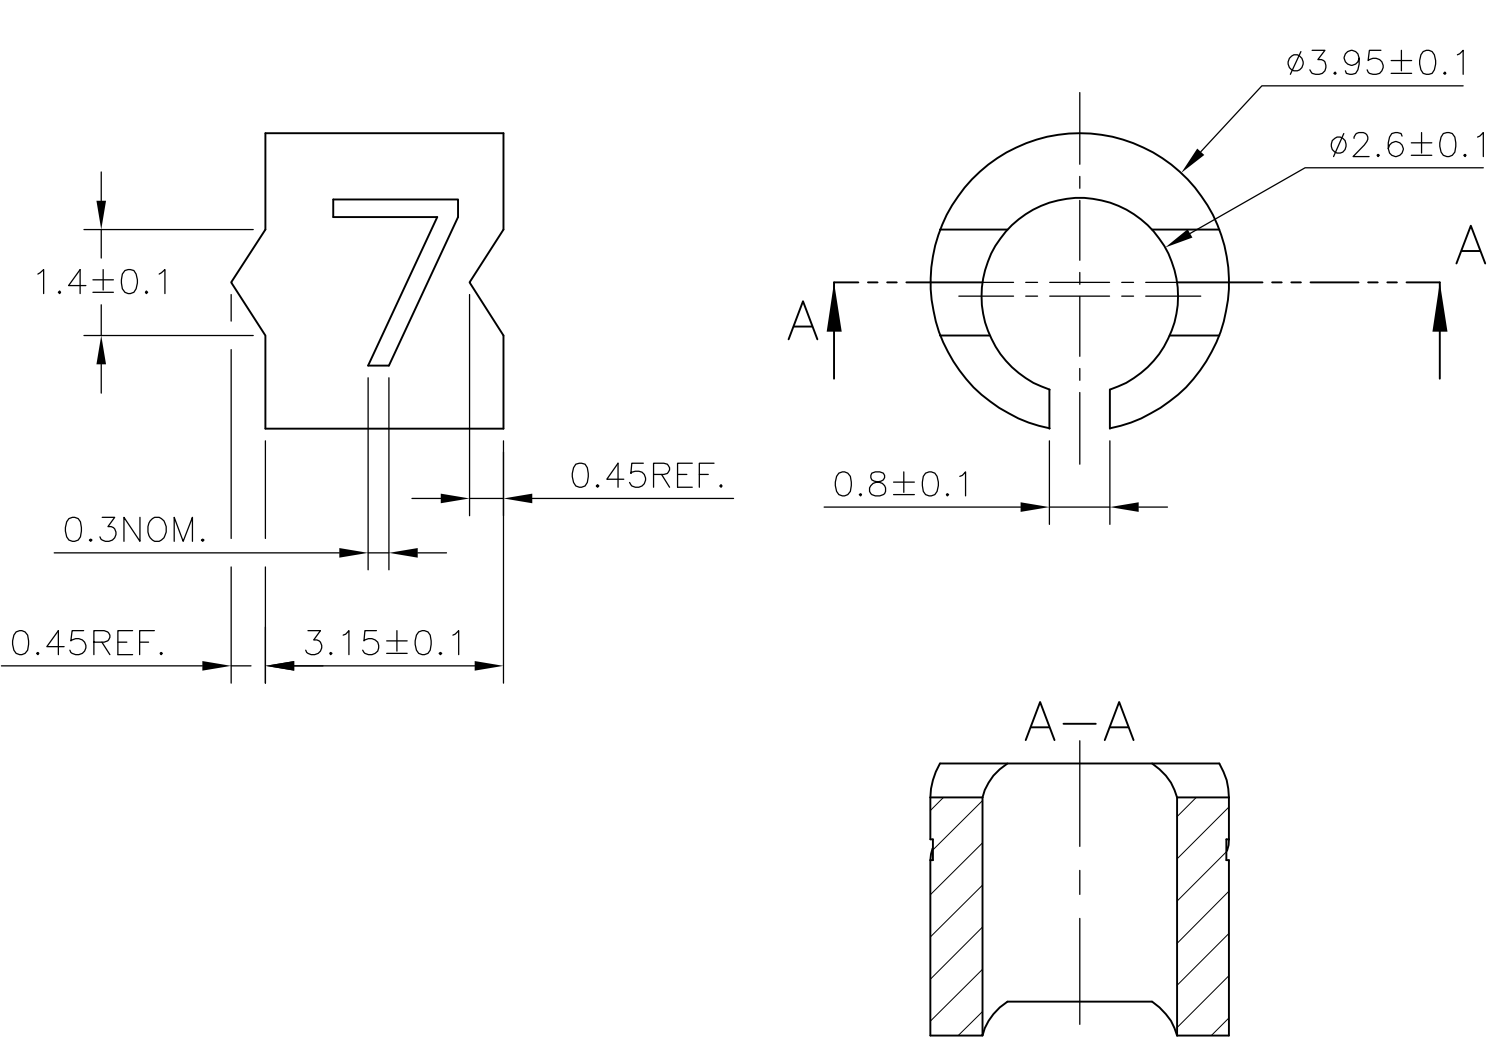

NOTES:

- 1 FOR PART NUMBER SEE SHEET 3 OF 3.
- 2 MARK SHOULD BE CENTRALLY POSITIONED $\pm 0.1 \text{ mm.}$
- 3 WIDTH OF MARK DEPENDS ON CHARACTER PRINTED

THIS DRAWING IS A CONTROLLED DOCUMENT.		DWN RAGHAVENDRA K 25MAR2013	 TE Connectivity		
		CHK KEAN ALAN 25MAR2013			
		APVD MARIO APPELLO 25MAR2013	NAME SNAP-ON MARKER STB/STD 06 WITH APPLICATOR		
		PRODUCT SPEC			
		APPLICATION SPEC			
		WEIGHT 0	SIZE A3	CAGE CODE 00779	RESTRICTED TO —
		CUSTOMER DRAWING	SCALE NTS	SHEET 1 OF 3	REV 2

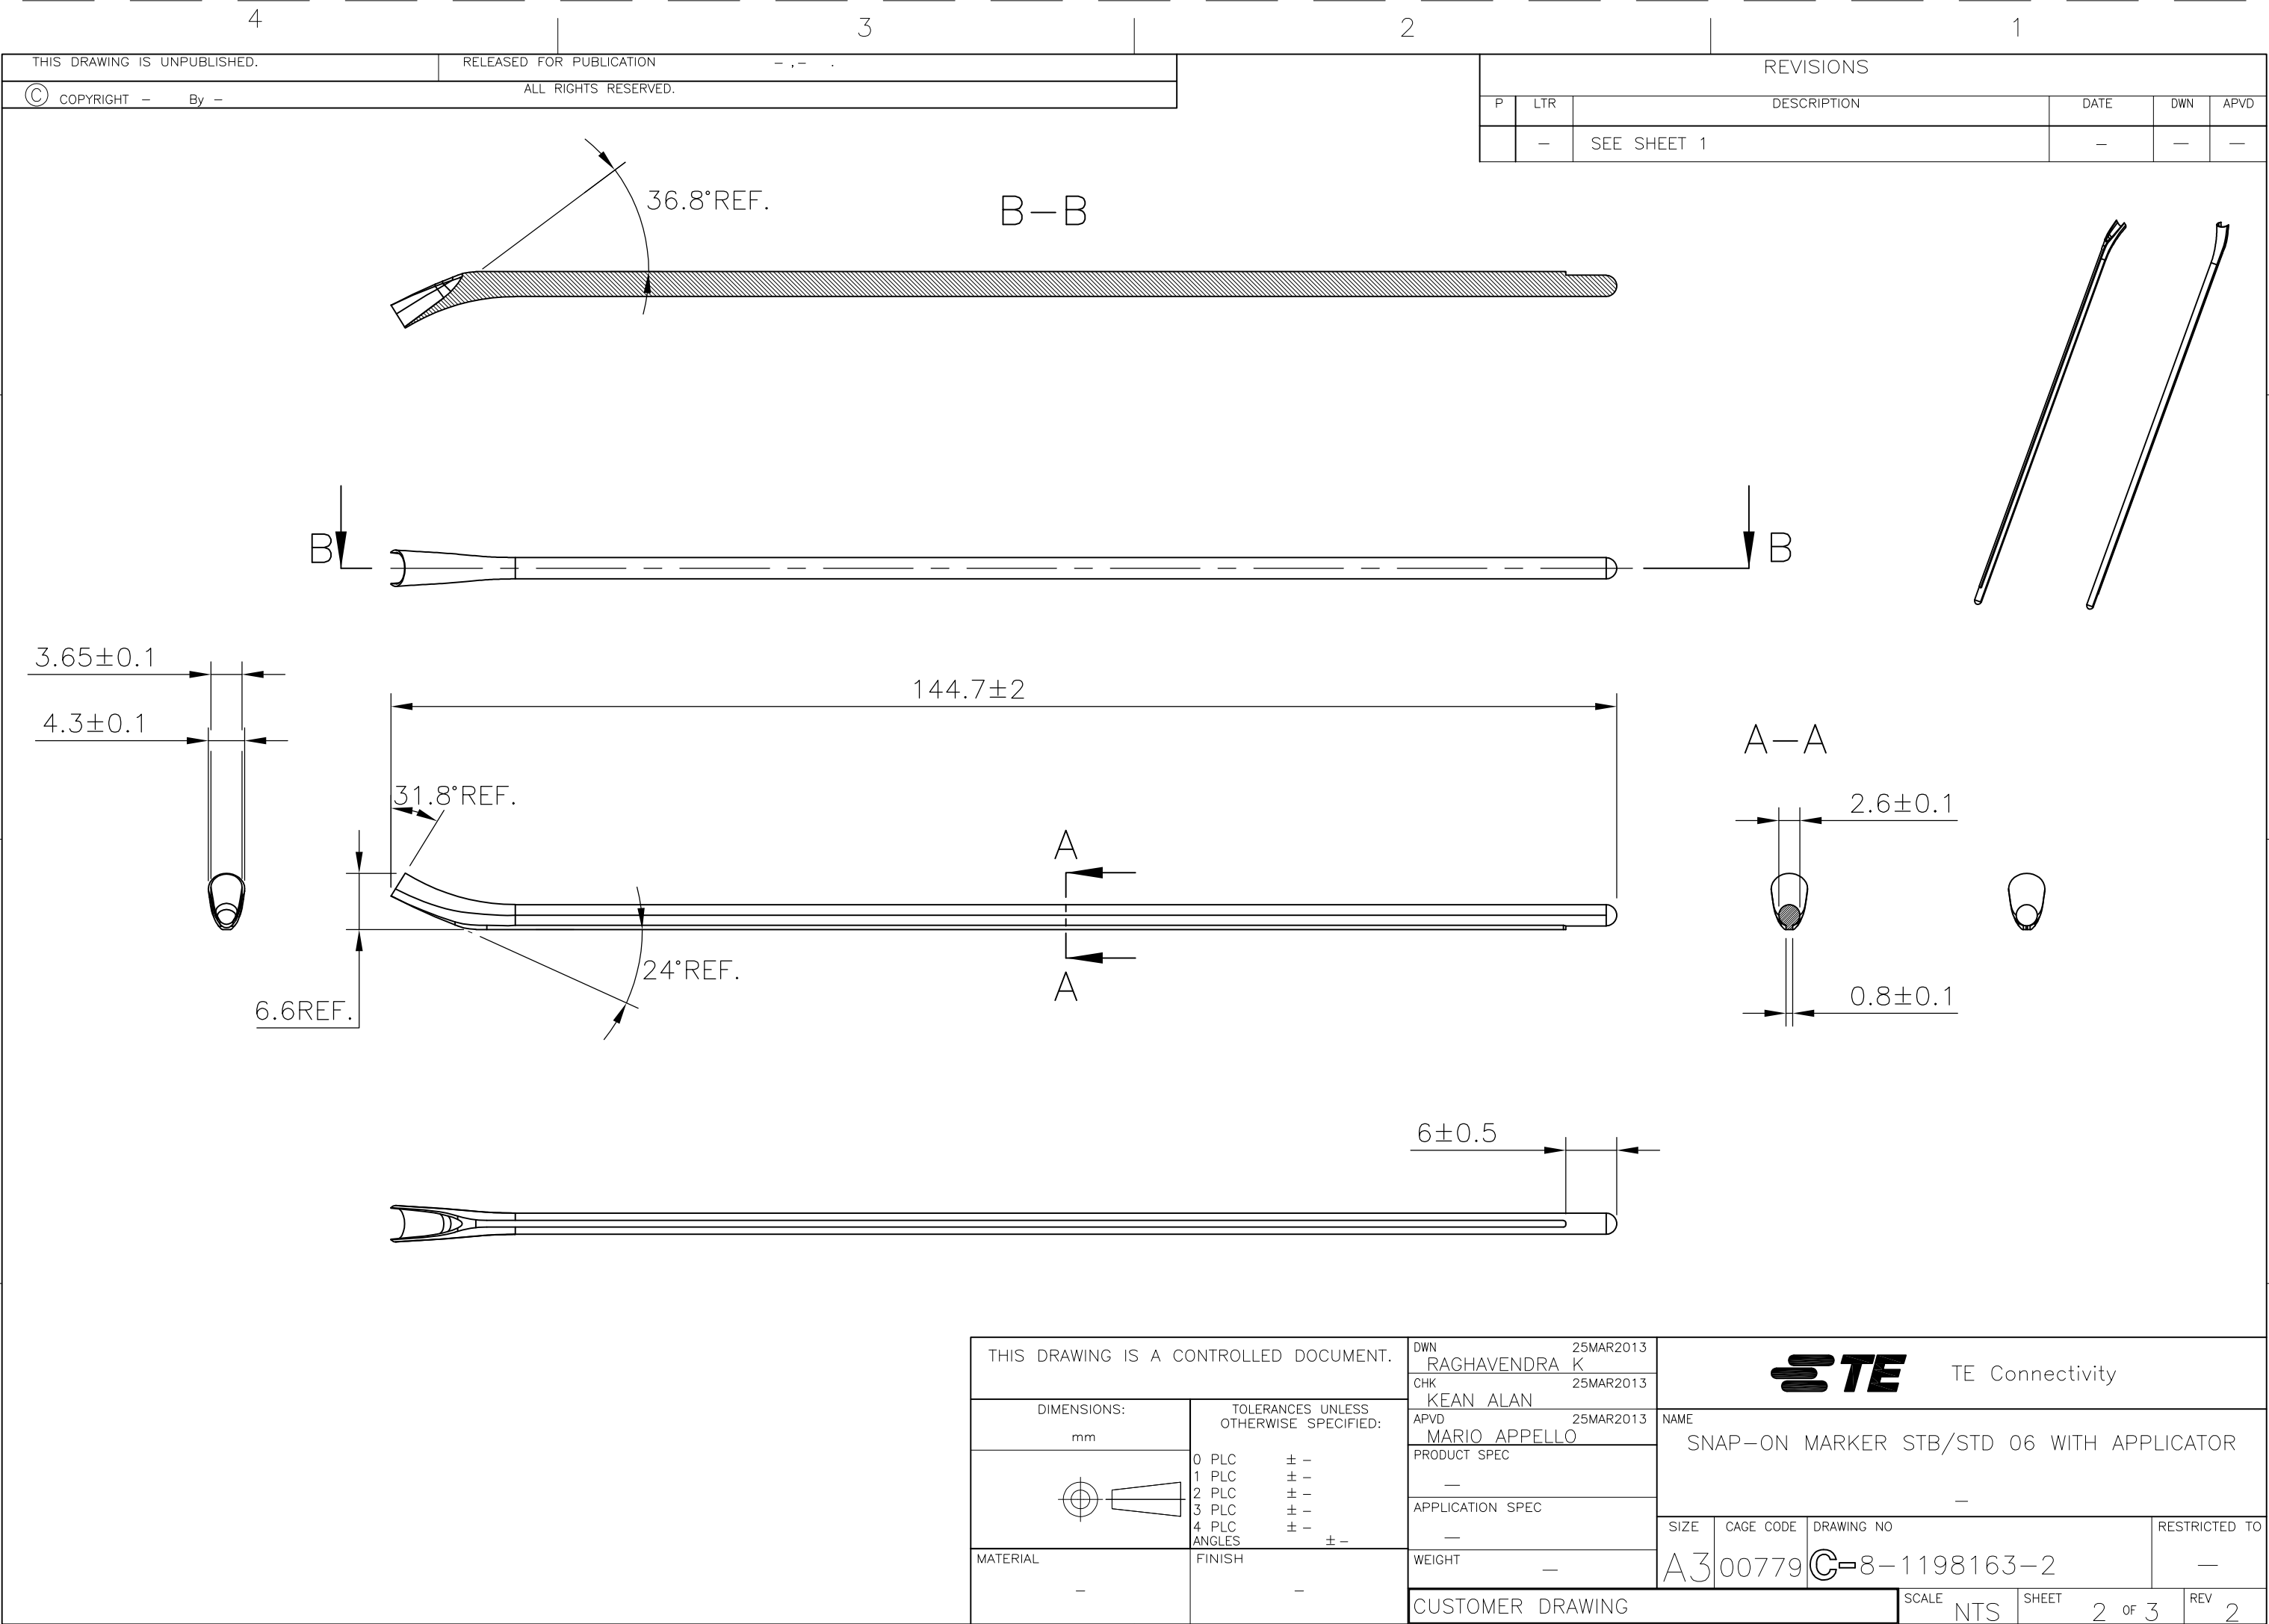

REVISIONS					
P	LTR	DESCRIPTION	DATE	DWN	APVD
	-	SEE SHEET 1	-	-	-

DESCRIPTION	PART NO.
STB06-0-0	3-1768038-3
STB06-1-1	3-1768038-8
STB06-2-2	4-1768038-4
STB06-2-6	4-1768038-6
STB06-3-3	5-1768038-0
STB06-5-5	6-1768038-0
STB06-6-6	6-1768038-5
STB06-7-7	7-1768038-1
STB06-8-8	7-1768038-6
STB06-BLANK-0	8-1768038-4
STB06-BLANK-1	8-1768038-5
STB06-BLANK-2	8-1768038-6
STB06-BLANK-3	8-1768038-7
STB06-BLANK-5	8-1768038-8
STB06-BLANK-6	8-1768038-9
STB06-BLANK-7	9-1768038-0
STB06-BLANK-8	9-1768038-1
STD06W/1-12	7-1768710-7
STD06W/1-18	7-1768710-8
STD06W/SA	8-1768043-7
STD06W/SAB	8-1768043-8
STD06W/SB	8-1768043-9
STD06W-AC	9-1768043-0
~~STD06W-A-LC~~	~~9-1768043-1~~
~~STD06W-B-LC~~	~~9-1768043-2~~
STD06W-DOT	9-1768043-4
STD06W-EARTH	9-1768043-5
~~STD06W-K-LC~~	~~1768044-2~~
~~STD06W-L-LC~~	~~1768044-3~~
STD06W-MINUS	1768044-4
~~STD06W-N-LC~~	~~1768044-6~~
STD06W-PLUS	1768044-7

DESCRIPTION	PART NO.
STD06Y/SA	1-1768044-1
STD06Y-AC	1-1768044-4
~~STD06Y-A-LC~~	~~1-1768044-5~~
STD06Y-BLANK	1-1768044-6
~~STD06Y-B-LC~~	~~1-1768044-7~~
STD06Y-COLON	1-1768044-8

DESCRIPTION	PART NO.
~~STD06Y-D-LC~~	~~1-1768044-9~~
STD06Y-DOT	2-1768044-0
STD06Y-EARTH	2-1768044-1
~~STD06Y-E-LC~~	~~2-1768044-2~~
~~STD06Y-L-LC~~	~~2-1768044-8~~
STD06Y-MINUS	2-1768044-9
~~STD06Y-N-LC~~	~~3-1768044-1~~

 OBSOLETE PART

THIS DRAWING IS A CONTROLLED DOCUMENT.

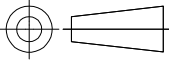DIMENSIONS: mm	TOLERANCES UNLESS OTHERWISE SPECIFIED: 0 PLC ± - 1 PLC ± - 2 PLC ± - 3 PLC ± - 4 PLC ± - ANGLES ± -
	
MATERIAL -	FINISH -

DWN RAGHAVENDRA K 25MAR2013	 TE Connectivity			
CHK KEAN ALAN 25MAR2013				
APVD MARIO APPELLO 25MAR2013				
PRODUCT SPEC -	NAME SNAP-ON MARKER STB/STD 06 WITH APPLICATOR			
APPLICATION SPEC -	-			
WEIGHT -	SIZE A3	CAGE CODE 00779	DRAWING NO C-8-1198163-2	RESTRICTED TO -
CUSTOMER DRAWING			SCALE NTS	SHEET 3 OF 3
			REV 2	

Данный компонент на территории Российской Федерации

Вы можете приобрести в компании MosChip.

Для оперативного оформления запроса Вам необходимо перейти по данной ссылке:

<http://moschip.ru/get-element>

Вы можете разместить у нас заказ для любого Вашего проекта, будь то серийное производство или разработка единичного прибора.

В нашем ассортименте представлены ведущие мировые производители активных и пассивных электронных компонентов.

Нашей специализацией является поставка электронной компонентной базы двойного назначения, продукции таких производителей как XILINX, Intel (ex.ALTERA), Vicor, Microchip, Texas Instruments, Analog Devices, Mini-Circuits, Amphenol, Glenair.

Сотрудничество с глобальными дистрибьюторами электронных компонентов, предоставляет возможность заказывать и получать с международных складов практически любой перечень компонентов в оптимальные для Вас сроки.

На всех этапах разработки и производства наши партнеры могут получить квалифицированную поддержку опытных инженеров.

Система менеджмента качества компании отвечает требованиям в соответствии с ГОСТ Р ИСО 9001, ГОСТ РВ 0015-002 и ЭС РД 009

Офис по работе с юридическими лицами:

105318, г.Москва, ул.Щербаковская д.3, офис 1107, 1118, ДЦ «Щербаковский»

Телефон: +7 495 668-12-70 (многоканальный)

Факс: +7 495 668-12-70 (доб.304)

E-mail: info@moschip.ru

Skype отдела продаж:

moschip.ru

moschip.ru_4

moschip.ru_6

moschip.ru_9