
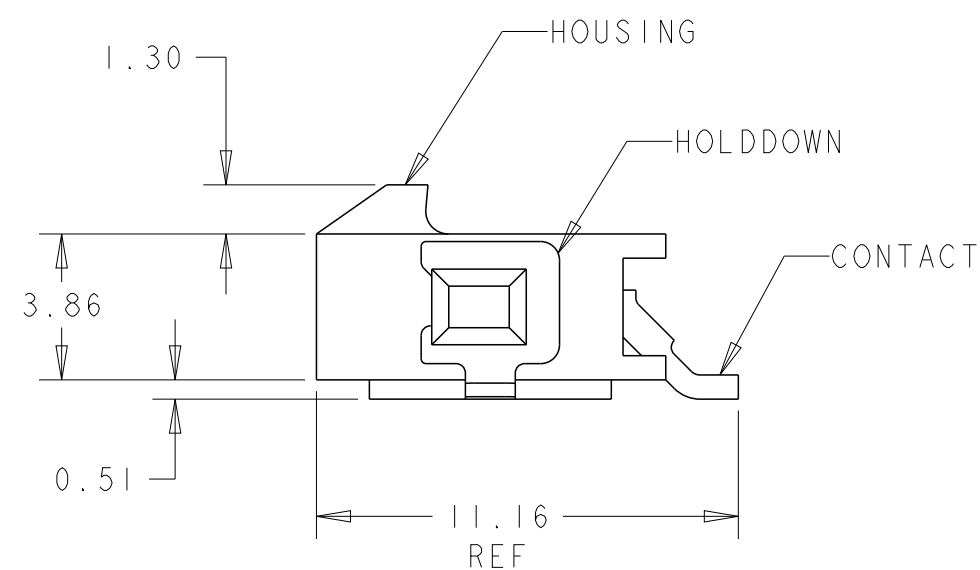
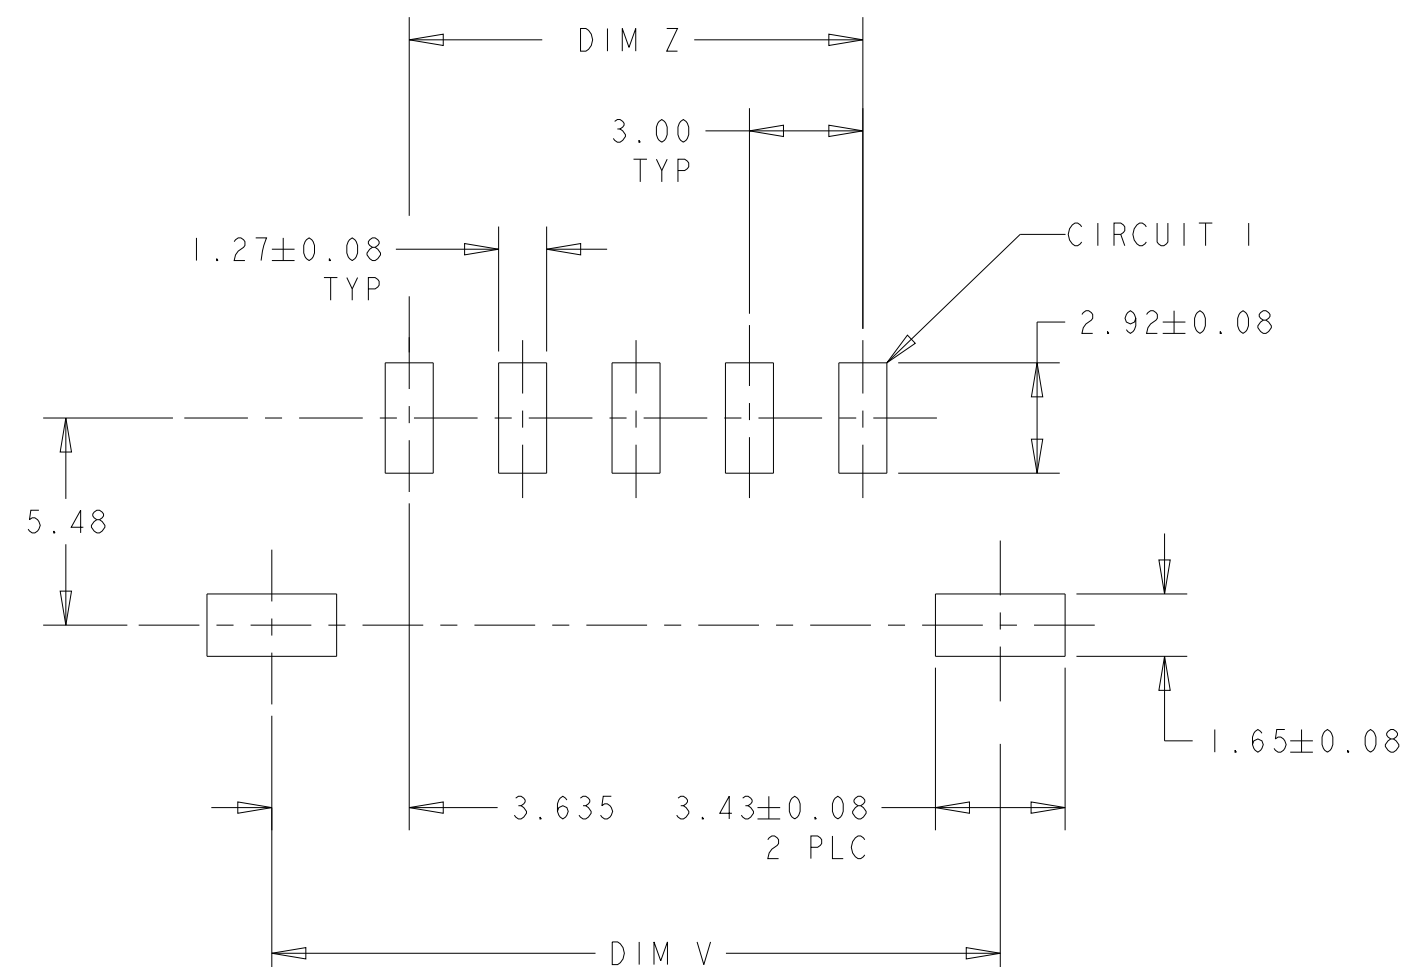
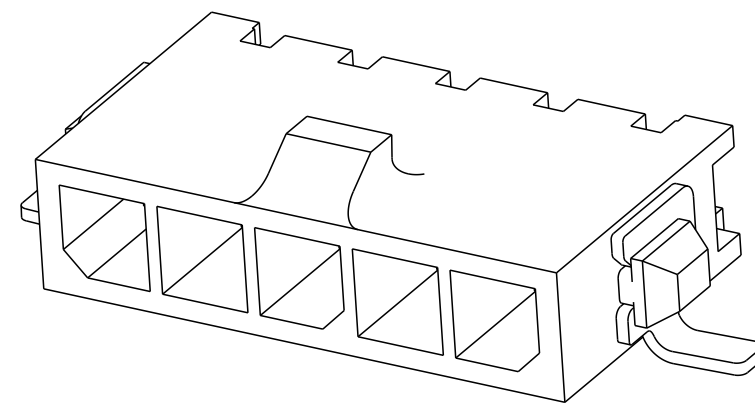


REVISIONS					
P	LTR	DESCRIPTION	DATE	DWN	APVD
	C3	REVISED PER ECR-16-011494	20JUN2017	NK	CX

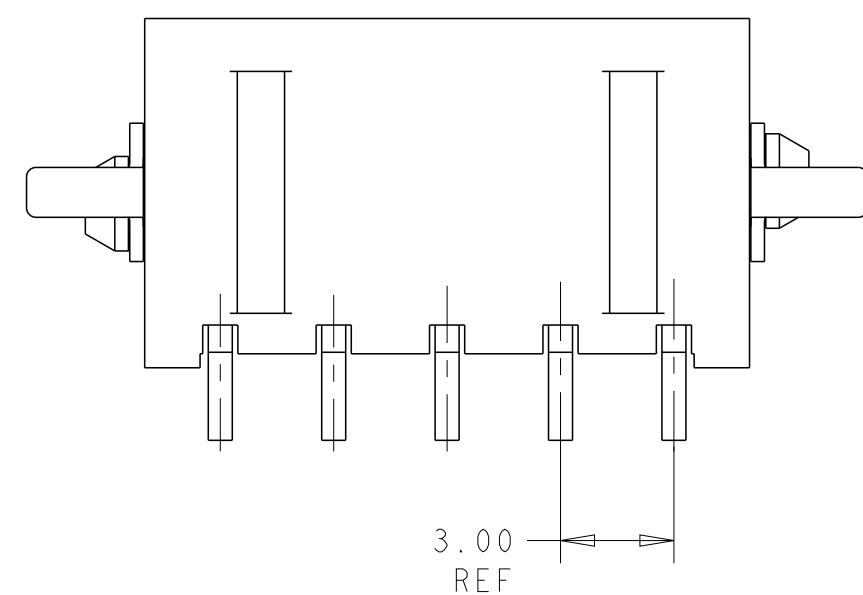

 0.15
 INCLUDES CONTACT TAILS,
 HOUSING STANDOFFS, AND
 BOARDLOCKS

PCB LAYOUT COMPONENT SIDE

- ① MATERIAL: CONTACTS - BRASS
HOUSING - UL 94V-0 RATED HIGH TEMP NYLON, COLOR BLACK.
HOLDDOWNS: - PHOSPHOR BRONZE.
- ② PLATING: CONTACTS- 2.54μm MINIMUM TIN LEAD OVER 1.27μm MINIMUM NICKEL.
HOLDDOWNS- 2.54μm MINIMUM TIN-LEAD OVER 1.27μm MINIMUM NICKEL.
- ④ RECOMMENDED PC BOARD THICKNESS OF 1.57.
- ⑤ PLATING: CONTACTS-2.54μm MINIMUM TIN OVER 1.27μm MINIMUM NICKEL.
HOLDDOWNS- 2.54μm MINIMUM TIN OVER 1.27μm MINIMUM NICKEL.

		33.00	40.27	40.00	12	3-1445057-2
		30.00	37.27	37.00	11	3-1445057-1
		27.00	34.27	34.00	10	3-1445057-0
		24.00	31.27	31.00	9	2-1445057-9
		21.00	28.27	28.00	8	2-1445057-8
		18.00	25.27	25.00	7	2-1445057-7
		15.00	22.27	22.00	6	2-1445057-6
		12.00	19.27	19.00	5	2-1445057-5
		9.00	16.27	16.00	4	2-1445057-4
		6.00	13.27	13.00	3	2-1445057-3
		3.00	10.27	10.00	2	2-1445057-2
2		33.00	40.27	40.00	12	~~1-1445057-2~~
1		30.00	37.27	37.00	11	~~1-1445057-1~~
0		27.00	34.27	34.00	10	~~1-1445057-0~~
9		24.00	31.27	31.00	9	~~1445057-9~~
8		21.00	28.27	28.00	8	~~1445057-8~~
7		18.00	25.27	25.00	7	~~1445057-7~~
6		15.00	22.27	22.00	6	~~1445057-6~~
5		12.00	19.27	19.00	5	~~1445057-5~~
4		9.00	16.27	16.00	4	~~1445057-4~~
3		6.00	13.27	13.00	3	~~1445057-3~~
2		3.00	10.27	10.00	2	~~1445057-2~~
	FINISH	DIM Z	DIM V	DIM W	NO. OF POSN	PART NUMBER

SUPERSEDED BY 3-1445057-2		33.00	40.27	40.00	12	~~1-1445057-2-~~
SUPERSEDED BY 3-1445057-1		30.00	37.27	37.00	11	~~1-1445057-1-~~
SUPERSEDED BY 3-1445057-0		27.00	34.27	34.00	10	~~1-1445057-0-~~
SUPERSEDED BY 2-1445057-9		24.00	31.27	31.00	9	~~1445057-9-~~
SUPERSEDED BY 2-1445057-8		21.00	28.27	28.00	8	~~1445057-8-~~
SUPERSEDED BY 2-1445057-7		18.00	25.27	25.00	7	~~1445057-7-~~
SUPERSEDED BY 2-1445057-6		15.00	22.27	22.00	6	~~1445057-6-~~
SUPERSEDED BY 2-1445057-5		12.00	19.27	19.00	5	~~1445057-5-~~
SUPERSEDED BY 2-1445057-4		9.00	16.27	16.00	4	~~1445057-4-~~
SUPERSEDED BY 2-1445057-3		6.00	13.27	13.00	3	~~1445057-3-~~
SUPERSEDED BY 2-1445057-2		3.00	10.27	10.00	2	~~1445057-2-~~

THIS DRAWING IS A CONTROLLED DOCUMENT.		DWN 03-OCT-2000 J. ROOT CHK 13-MAR-2001 K. WHITAKER APVD 13-MAR-2001 K. WHITAKER		 TE Connectivity	
DIMENSIONS: mm 		TOLERANCES UNLESS OTHERWISE SPECIFIED: 0 PLC ±. 1 PLC ±. 2 PLC ±0.13 3 PLC ±. 4 PLC ±. ANGLES ±. FINISH SEE TABLE		NAME RT ANGLE SURFACE MOUNT HEADER ASSY, TIN CONTACTS W/SURF MOUNT HOLDDOWNS, SINGLE ROW, MICRO MATE-N-LOK™	
MATERIAL 		PRODUCT SPEC 108-1836 APPLICATION SPEC 114-13000 WEIGHT -		SIZE A2 CAGE CODE 00779 DRAWING NO. C-1445057 RESTRICTED TO -	
CUSTOMER DRAWING				SCALE 5:1	SHEET 1 OF 1 REV C3

Данный компонент на территории Российской Федерации

Вы можете приобрести в компании MosChip.

Для оперативного оформления запроса Вам необходимо перейти по данной ссылке:

<http://moschip.ru/get-element>

Вы можете разместить у нас заказ для любого Вашего проекта, будь то серийное производство или разработка единичного прибора.

В нашем ассортименте представлены ведущие мировые производители активных и пассивных электронных компонентов.

Нашей специализацией является поставка электронной компонентной базы двойного назначения, продукции таких производителей как XILINX, Intel (ex.ALTERA), Vicor, Microchip, Texas Instruments, Analog Devices, Mini-Circuits, Amphenol, Glenair.

Сотрудничество с глобальными дистрибьюторами электронных компонентов, предоставляет возможность заказывать и получать с международных складов практически любой перечень компонентов в оптимальные для Вас сроки.

На всех этапах разработки и производства наши партнеры могут получить квалифицированную поддержку опытных инженеров.

Система менеджмента качества компании отвечает требованиям в соответствии с ГОСТ Р ИСО 9001, ГОСТ РВ 0015-002 и ЭС РД 009

Офис по работе с юридическими лицами:

105318, г.Москва, ул.Щербаковская д.3, офис 1107, 1118, ДЦ «Щербаковский»

Телефон: +7 495 668-12-70 (многоканальный)

Факс: +7 495 668-12-70 (доб.304)

E-mail: info@moschip.ru

Skype отдела продаж:

moschip.ru

moschip.ru_4

moschip.ru_6

moschip.ru_9