

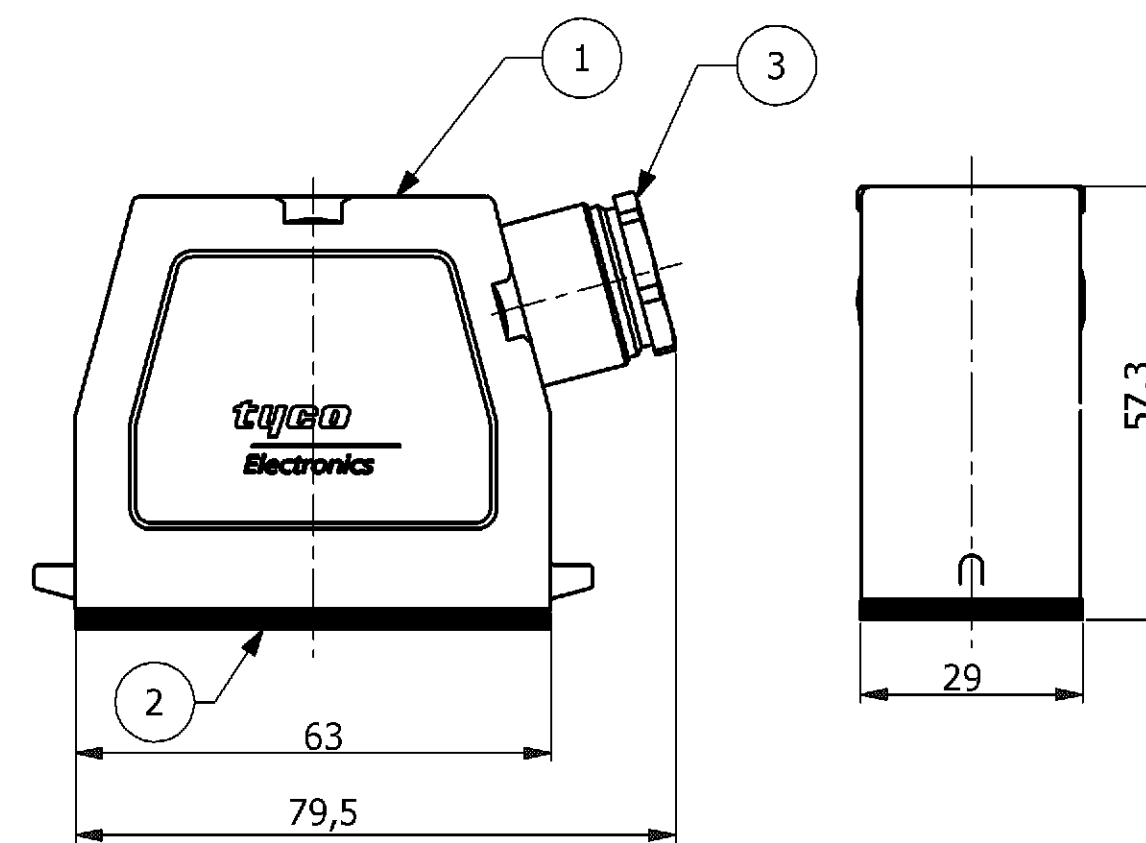


- 1 PACKAGING QUANTITY: 5 PIECES PER BOX
- 2 MATERIAL: HOUSING: ALUMINIUM DIECASTING ALLOY
SEALS : NEOPRENE
- 3 SURFACE:POWDER VARNISH GREY
ALUMINIUM OXIDE + VARNISH BLACK
- 4 VARNISH ON THE INSIDE NOT NECESSARY
- 5 OBSOLETE PARTS: OBSOLETE CIS STREAMLINING
PER D.RENAUD/D.SINISI

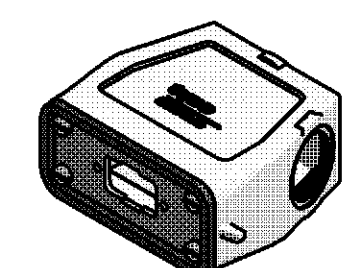

PN: ~~0-2, 0-5 & 0-8~~ as shown 

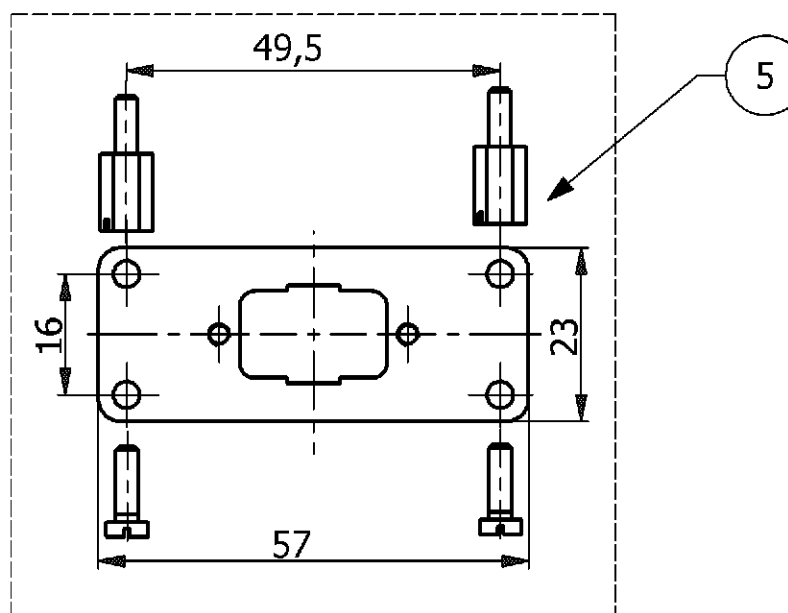

PN: 0-3, ~~0-6~~ & 0-9

5 OBSOLETE		5 OBSOLETE		5 OBSOLETE		2		3		3											
1	1	1	-	-	-	-	-	Mounting Plate, 1x25	St2K40GBK	Zinc Plated	Blue	7	Packed Separately in PE bag								
-	-	-	1	1	1	-	-	Mounting Plate, 1x15	St2K40GBK	Zinc Plated	Blue	5	Packed Separately in PE bag								
-	-	-	-	-	-	1	1	Mounting Plate, 1x9	St2K40GBK	Zinc Plated	Blue	5	Packed Separately in PE bag								
-	-	1	-	-	1	-	-	Cable Gland Pg13,5	Brass	Nickel Plated	-	4	-								
-	1	-	-	1	-	-	1	Adaptor Round Pg13,5	Brass	Nickel Plated	-	3	-								
1	1	1	1	1	1	1	1	Profile Seal	Neoprene	-	Black	2	-								
1	1	1	1	1	1	1	1	Hood, HA.10,Pg13,5	Aluminium	-	Grey	1	-								
0-9	0-8	0-7	0-6	0-5	0-4	0-3	0-2	0-1	DESCRIPTION	MATERIAL	SURFACE	COLOR	ITEM	REMARKS							
ORDERING TEXT																					
HA.10.SM-STS.1.13,5 AM 1x9																					
HA.10.SM-STS.1.13,5.Z/AM 1x9																					
HA.10.SM-STS.1.13,5.G/AM 1x9																					
HA.10.SM-STS.1.13,5 AM 1x15																					
HA.10.SM-STS.1.13,5.Z/AM 1x15																					
HA.10.SM-STS.1.13,5.G/AM 1x15																					
HA.10.SM-STS.1.13,5 AM 1x25																					
HA.10.SM-STS.1.13,5.Z/AM 1x25																					
HA.10.SM-STS.1.13,5.G/AM 1x25																					
THIS DRAWING IS A CONTROLLED DOCUMENT FOR AMP INCORPORATED. IT IS SUBJECT TO CHANGE AND THE CONTROLLING ENGINEERING ORGANIZATION SHOULD BE CONTACTED FOR THE LATEST REVISION. OTHER TECHNICAL DOCUMENTS AND DRAWINGS INCORPORATED, CONTROLLED, REVISED, DESIGNED, ENGINEERED, MANUFACTURED, FOR REFERENCE. DEN JEWELTE LETZTGÜLTIGEN ÄNDERUNGSSTAND ERFAHREN SIE AUF ANFRAGE.								DWN 3/3/2006 R.SRINIVAS		 Tyco / Electronics AMP GmbH D - 53819 Neunkirchen, Germany											
DIMENSIONS: DIMENSIONEN: mm				TOLERANCES UNLESS OTHERWISE SPECIFIED: ALLGEMEINTOLERANZEN n. ISO 8015 - n. ISO 2768 - mH E n. DIN 16901 - 140 0 PLC 1 PLC 2 PLC 3 PLC ANGLES / WINKEL #				CHK 3/3/2006 R.SRINIVAS		APVD 3/3/2006 T.SCHNURPFIL		NAME HOOD HA.10.STS.1.13,5/AM1X9/1X15/1X25		SIZE A2		CAGE CODE 00779		DRAWING NO. ZEICHNUNGS-NR. 1107100		RESTRICTED TO NUR FUER	
MATERIAL 2		FINISH / OBERFLÄCHE / FARBE 3		WEIGHT GEWICHT ---				---		CUSTOMER DRAWING / KUNDENZEICHNUNG		SCALE MASSSTAB 1:1		SHEET BLATT 1		OF VON 1		REV. B2			

Данный компонент на территории Российской Федерации

Вы можете приобрести в компании MosChip.

Для оперативного оформления запроса Вам необходимо перейти по данной ссылке:

<http://moschip.ru/get-element>

Вы можете разместить у нас заказ для любого Вашего проекта, будь то серийное производство или разработка единичного прибора.

В нашем ассортименте представлены ведущие мировые производители активных и пассивных электронных компонентов.

Нашей специализацией является поставка электронной компонентной базы двойного назначения, продукции таких производителей как XILINX, Intel (ex.ALTERA), Vicor, Microchip, Texas Instruments, Analog Devices, Mini-Circuits, Amphenol, Glenair.

Сотрудничество с глобальными дистрибьюторами электронных компонентов, предоставляет возможность заказывать и получать с международных складов практически любой перечень компонентов в оптимальные для Вас сроки.

На всех этапах разработки и производства наши партнеры могут получить квалифицированную поддержку опытных инженеров.

Система менеджмента качества компании отвечает требованиям в соответствии с ГОСТ Р ИСО 9001, ГОСТ РВ 0015-002 и ЭС РД 009

Офис по работе с юридическими лицами:

105318, г.Москва, ул.Щербаковская д.3, офис 1107, 1118, ДЦ «Щербаковский»

Телефон: +7 495 668-12-70 (многоканальный)

Факс: +7 495 668-12-70 (доб.304)

E-mail: info@moschip.ru

Skype отдела продаж:

moschip.ru

moschip.ru_4

moschip.ru_6

moschip.ru_9