
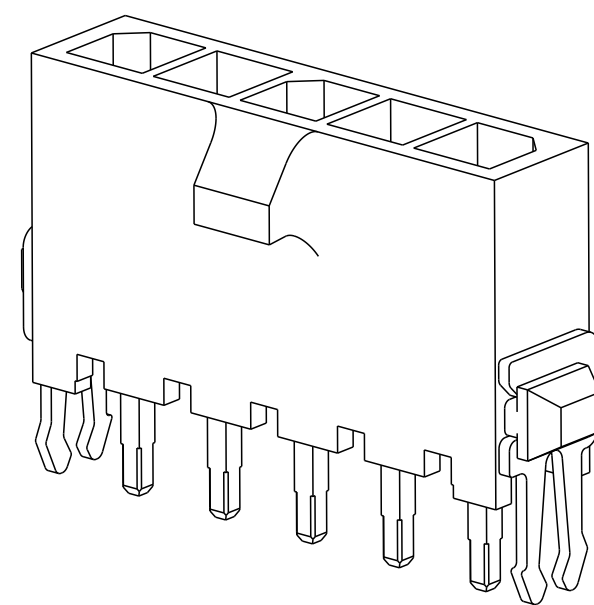


| REVISIONS |     |                           |           |     |      |
|-----------|-----|---------------------------|-----------|-----|------|
| P         | LTR | DESCRIPTION               | DATE      | DWN | APVD |
|           | A3  | REVISED PER ECR-16-011494 | 30MAY2017 | NK  | CX   |
|           |     |                           |           |     |      |
|           |     |                           |           |     |      |
|           |     |                           |           |     |      |

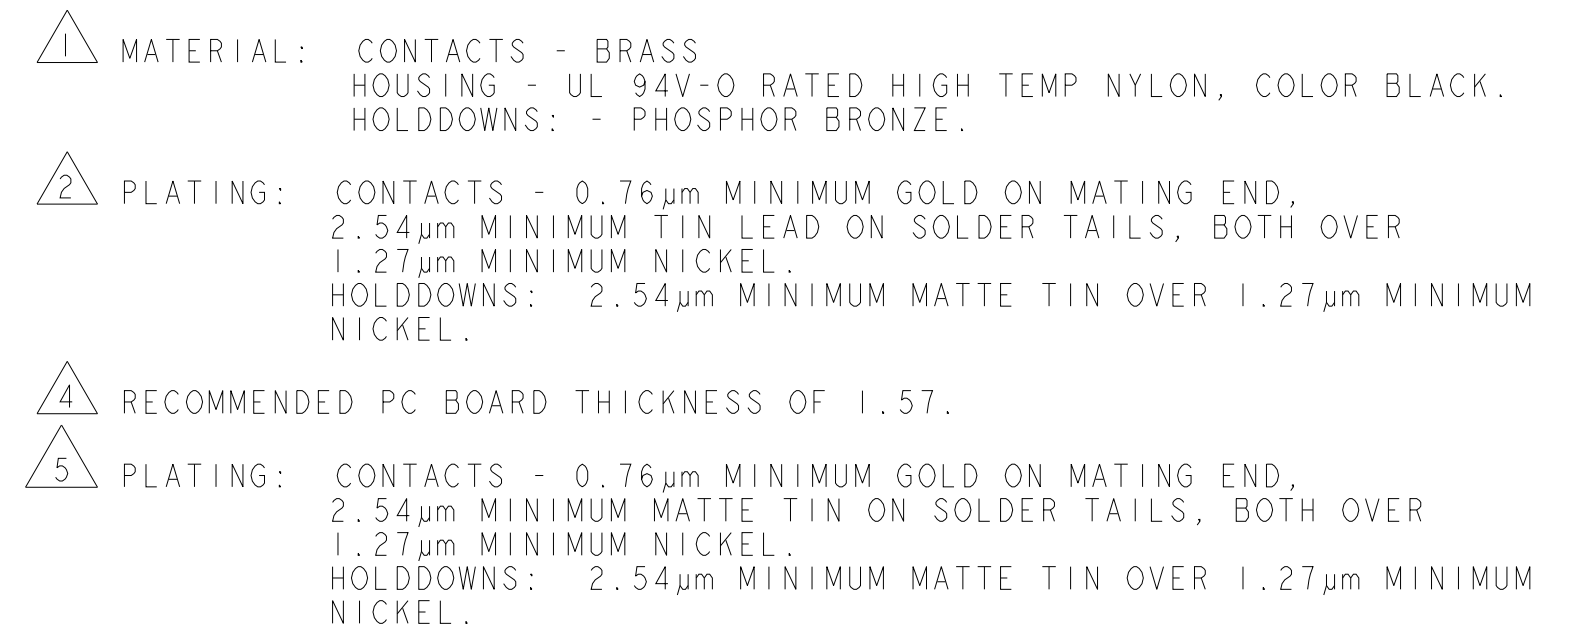

|                           |                                                                                       |       |       |       |       |             |                        |
|---------------------------|---------------------------------------------------------------------------------------|-------|-------|-------|-------|-------------|------------------------|
|                           |    | 33.00 | 37.43 | 33.00 | 40.14 | 12          | 3-1445094-2            |
|                           |    | 30.00 | 34.43 | 30.00 | 37.14 | 11          | 3-1445094-1            |
|                           |    | 27.00 | 31.43 | 27.00 | 34.14 | 10          | 3-1445094-0            |
|                           |   | 24.00 | 28.43 | 24.00 | 31.14 | 9           | 2-1445094-9            |
|                           |  | 21.00 | 25.43 | 21.00 | 28.14 | 8           | 2-1445094-8            |
|                           |  | 18.00 | 22.43 | 18.00 | 25.14 | 7           | 2-1445094-7            |
|                           |  | 15.00 | 19.43 | 15.00 | 22.14 | 6           | 2-1445094-6            |
|                           |  | 12.00 | 16.43 | 12.00 | 19.14 | 5           | 2-1445094-5            |
|                           |  | 9.00  | 13.43 | 9.00  | 16.14 | 4           | 2-1445094-4            |
|                           |  | 6.00  | 10.43 | 6.00  | 13.14 | 3           | 2-1445094-3            |
|                           |  | 3.00  | 7.43  | 3.00  | 10.14 | 2           | 2-1445094-2            |
| SUPERCEDED BY 3-1445094-2 |  | 33.00 | 37.43 | 33.00 | 40.14 | 12          | <del>3-1445094-2</del> |
| SUPERCEDED BY 3-1445094-1 |  | 30.00 | 34.43 | 30.00 | 37.14 | 11          | <del>3-1445094-1</del> |
| SUPERCEDED BY 3-1445094-0 |  | 27.00 | 31.43 | 27.00 | 34.14 | 10          | <del>3-1445094-0</del> |
| SUPERCEDED BY 2-1445094-9 |  | 24.00 | 28.43 | 24.00 | 31.14 | 9           | <del>2-1445094-9</del> |
| SUPERCEDED BY 2-1445094-8 |  | 21.00 | 25.43 | 21.00 | 28.14 | 8           | <del>2-1445094-8</del> |
| SUPERCEDED BY 2-1445094-7 |  | 18.00 | 22.43 | 18.00 | 25.14 | 7           | <del>2-1445094-7</del> |
| SUPERCEDED BY 2-1445094-6 |  | 15.00 | 19.43 | 15.00 | 22.14 | 6           | <del>2-1445094-6</del> |
| SUPERCEDED BY 2-1445094-5 |  | 12.00 | 16.43 | 12.00 | 19.14 | 5           | <del>2-1445094-5</del> |
| SUPERCEDED BY 2-1445094-4 |  | 9.00  | 13.43 | 9.00  | 16.14 | 4           | <del>2-1445094-4</del> |
| SUPERCEDED BY 2-1445094-3 |  | 6.00  | 10.43 | 6.00  | 13.14 | 3           | <del>2-1445094-3</del> |
| SUPERCEDED BY 2-1445094-2 |  | 3.00  | 7.43  | 3.00  | 10.14 | 2           | <del>2-1445094-2</del> |
|                           | FINISH                                                                                | DIM Z | DIM V | DIM T | DIM W | NO. OF POSN | PART NUMBER            |

|   |  |                                                          |  |   |  |
|---|--|----------------------------------------------------------|--|---|--|
| THIS DRAWING IS A CONTROLLED DOCUMENT.                                                                            |  | DWN J. ROOT 10 OCT 2000                                  |  |  TE Connectivity                   |  |
| DIMENSIONS:<br>mm                                                                                                 |  | CHK K. WHITAKER 17-APR-2001<br>APVD C. JONES 17-APR-2001 |  |   |  |
| TOLERANCES UNLESS OTHERWISE SPECIFIED:<br><br>0 PLC ±<br>1 PLC ±<br>2 PLC ±0.20<br>3 PLC ±<br>4 PLC ±<br>ANGLES ± |  | PRODUCT SPEC<br>-<br>APPLICATION SPEC<br>-<br>WEIGHT -   |  | NAME<br>VERTICAL THRU HOLE HEADER ASSY,<br>0.76 MIC GOLD CONTACTS, W/THRU HOLE<br>HOLDDOWNS, SGL ROW. MICRO MATE-N-LOK™ |  |
| MATERIAL<br>                 |  | FINISH<br>SEE TABLE                                      |  | SIZE<br>A2   |  |
|   |  |                                                          |  | CAGE CODE<br>00779   |  |
|   |  |                                                          |  | DRAWING NO<br>C=1445094                                                                                                 |  |
|   |  |                                                          |  | RESTRICTED TO<br>-   |  |
|   |  | CUSTOMER DRAWING                                         |  | SCALE 5:1<br>SHEET 1 OF 1<br>REV A3                                                                                     |  |

## Данный компонент на территории Российской Федерации

**Вы можете приобрести в компании MosChip.**

Для оперативного оформления запроса Вам необходимо перейти по данной ссылке:

<http://moschip.ru/get-element>

Вы можете разместить у нас заказ для любого Вашего проекта, будь то серийное производство или разработка единичного прибора.

В нашем ассортименте представлены ведущие мировые производители активных и пассивных электронных компонентов.

Нашей специализацией является поставка электронной компонентной базы двойного назначения, продукции таких производителей как XILINX, Intel (ex.ALTERA), Vicor, Microchip, Texas Instruments, Analog Devices, Mini-Circuits, Amphenol, Glenair.

Сотрудничество с глобальными дистрибьюторами электронных компонентов, предоставляет возможность заказывать и получать с международных складов практически любой перечень компонентов в оптимальные для Вас сроки.

На всех этапах разработки и производства наши партнеры могут получить квалифицированную поддержку опытных инженеров.

Система менеджмента качества компании отвечает требованиям в соответствии с ГОСТ Р ИСО 9001, ГОСТ РВ 0015-002 и ЭС РД 009

### Офис по работе с юридическими лицами:

105318, г.Москва, ул.Щербаковская д.3, офис 1107, 1118, ДЦ «Щербаковский»

Телефон: +7 495 668-12-70 (многоканальный)

Факс: +7 495 668-12-70 (доб.304)

E-mail: [info@moschip.ru](mailto:info@moschip.ru)

Skype отдела продаж:

moschip.ru

moschip.ru\_4

moschip.ru\_6

moschip.ru\_9