


UNPUBLISHED COPY NOT TO BE REPRODUCED NOR PUBLISHED  
 © COPY WITHOUT WRITTEN PERMISSION  
 ALL INTERESTS RESERVED. AMP INCORPORATED PRODUCTS COVERED BY U. S. AND FOREIGN PATENTS AND/OR PATENTS PENDING.




REVISIONS					
P	ZONE	LTR	DESCRIPTION	DATE	APPROVED
		K	REV PER OG3C-0006-01	05FEB01	MM
		K1	REVISED PER ECO-09-026346	NOV09	AEG

PART NO	POS	"A"	
<del>118385-1</del>	<del>58</del>	<del>5.700</del>	OBS
<del>118385-2</del>	<del>7</del>	<del>.600</del>	OBS
<del>118385-3</del>	<del>22</del>	<del>2.100</del>	
<del>118385-4</del>	<del>40</del>	<del>3.900</del>	OBS
<del>-5</del>	<del>13</del>	<del>1.200</del>	
<del>-6</del>	<del>26</del>	<del>2.500</del>	OBS
<del>-7</del>	<del>20</del>	<del>1.900</del>	OBS
<del>118385-8</del>	<del>10</del>	<del>.900</del>	OBSOLETE

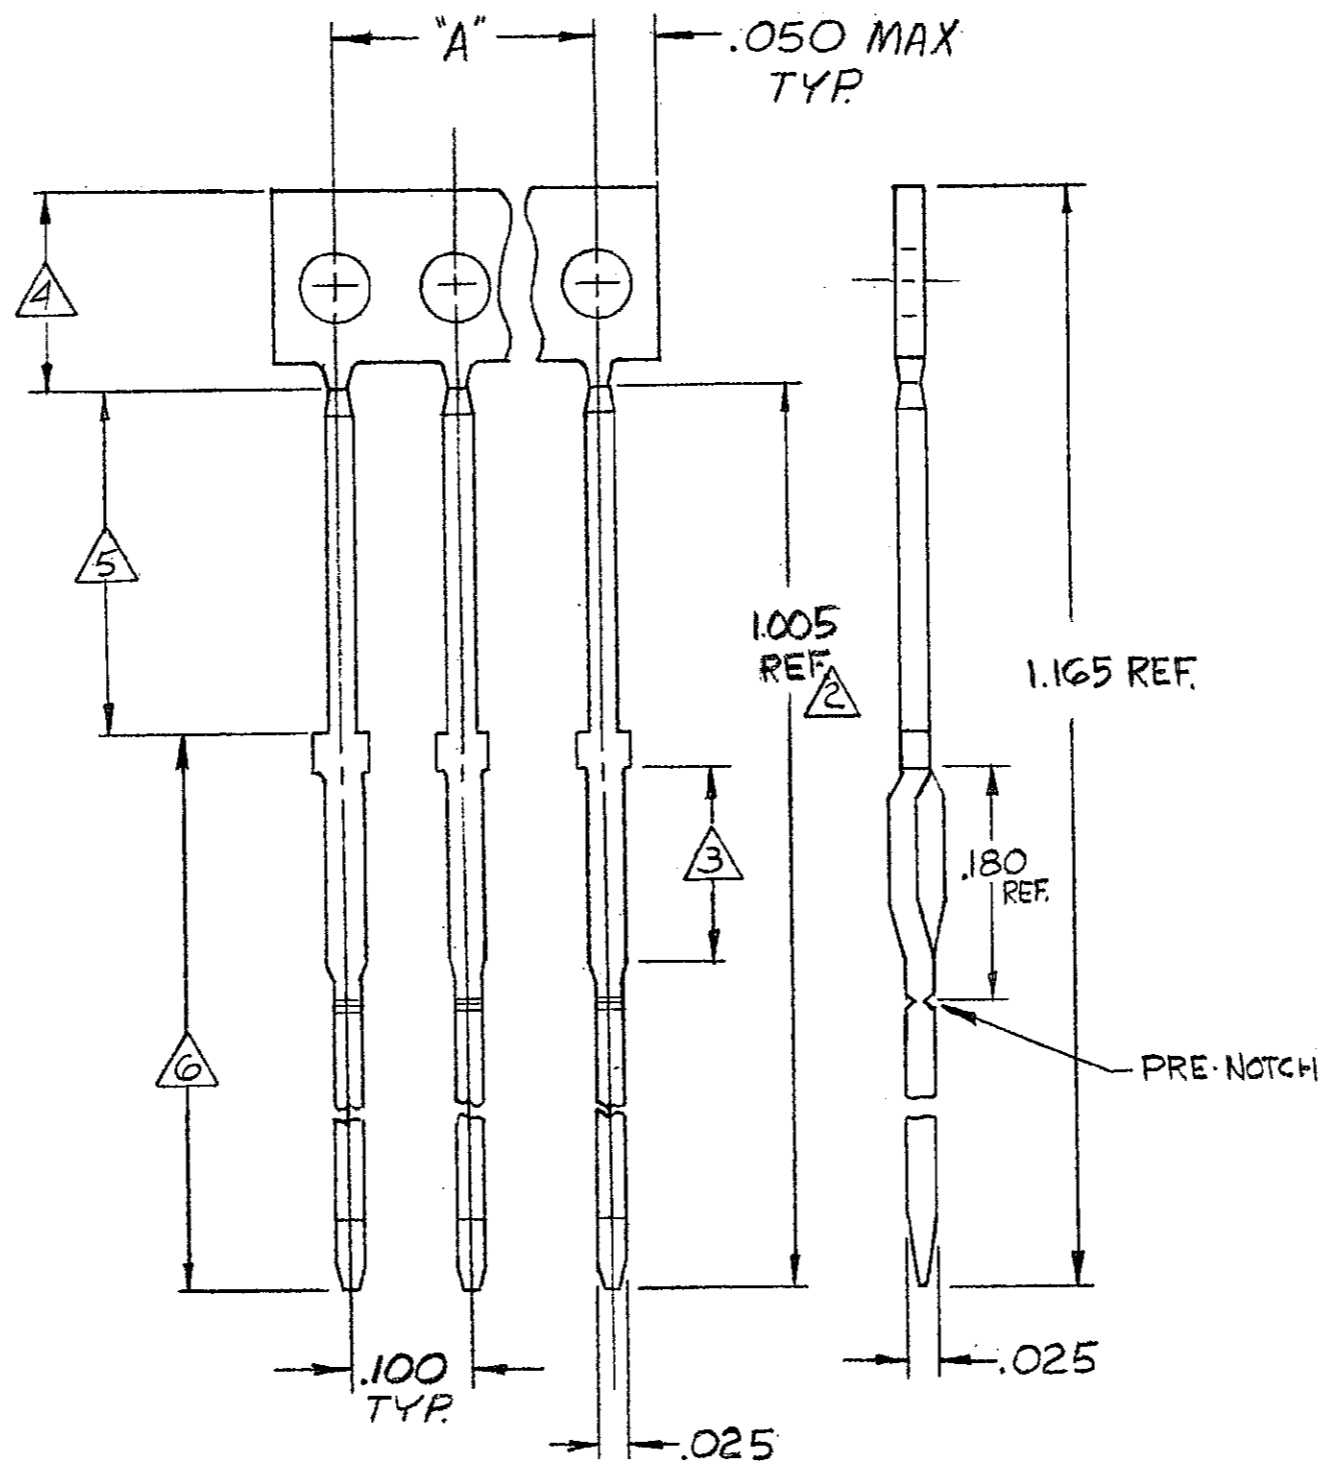

1. ALL DIMENSIONS ARE REFERENCE ONLY.  
 NICKEL PL (QQ-N-290) .000050 MIN THK.

- ACTION PIN AREA
- PLATING IS NOT REQUIRED ON CARRIER STRIP
- GOLD PLATE PER (MIL-G-45204) .000030 MIN. THK OVER NICKEL PLATE
- GOLD FLASH PER (MIL-G-45204) .000001 MIN. THK OVER NICKEL PLATE
- OBSOLETE PARTS: OBSOLETE CIS STREAMLINING PER D.RENAUD/D.SINISI

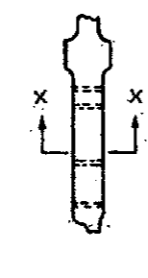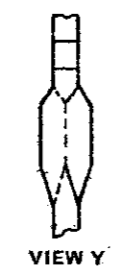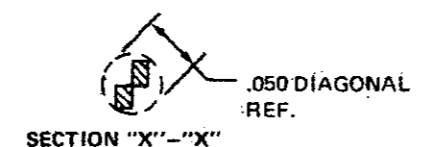

NOTE:  
 REFER TO AMP SPEC.  
 108-26003  
 AS APPLICABLE,  
 FOR SPECIFIC  
 HOLE SIZE  
 RECOMMENDATIONS.

3-117249-1  
 REEL PART NO.

UNLESS OTHERWISE SPECIFIED DIMENSIONS ARE IN INCHES. TOLERANCES ON: DECIMALS ± ANGLES ±	CONTRACT NO	AMP INCORPORATED Harrisburg, Pa.	
	DR <i>J. Nagel</i> 2/15/77		
MATERIAL CA 725	CHK <i>B.P. Smith</i> 2/16/77	COMB, POST, FEED THRU .100 ACTION PIN W/ PRE-NOTCH	
FINISH 	APPD <i>B.P. Smith</i> 2/16/77	SIZE	CODE IDENT NO
	APPD	C	00779
	DSGN APPD	DRAWING NO 118385	
	OTHER APPD	SCALE	SHEET
		2	

## Данный компонент на территории Российской Федерации

### Вы можете приобрести в компании MosChip.

Для оперативного оформления запроса Вам необходимо перейти по данной ссылке:

<http://moschip.ru/get-element>

Вы можете разместить у нас заказ для любого Вашего проекта, будь то серийное производство или разработка единичного прибора.

В нашем ассортименте представлены ведущие мировые производители активных и пассивных электронных компонентов.

Нашей специализацией является поставка электронной компонентной базы двойного назначения, продукции таких производителей как XILINX, Intel (ex.ALTERA), Vicor, Microchip, Texas Instruments, Analog Devices, Mini-Circuits, Amphenol, Glenair.

Сотрудничество с глобальными дистрибьюторами электронных компонентов, предоставляет возможность заказывать и получать с международных складов практически любой перечень компонентов в оптимальные для Вас сроки.

На всех этапах разработки и производства наши партнеры могут получить квалифицированную поддержку опытных инженеров.

Система менеджмента качества компании отвечает требованиям в соответствии с ГОСТ Р ИСО 9001, ГОСТ РВ 0015-002 и ЭС РД 009

### Офис по работе с юридическими лицами:

105318, г.Москва, ул.Щербаковская д.3, офис 1107, 1118, ДЦ «Щербаковский»

Телефон: +7 495 668-12-70 (многоканальный)

Факс: +7 495 668-12-70 (доб.304)

E-mail: [info@moschip.ru](mailto:info@moschip.ru)

Skype отдела продаж:

moschip.ru

moschip.ru\_4

moschip.ru\_6

moschip.ru\_9