
THIS DRAWING IS UNPUBLISHED. RELEASED FOR PUBLICATION –,– .
© COPYRIGHT – BY TYCO ELECTRONICS CORPORATION. ALL RIGHTS RESERVED.

LOC	DIST
AD	00

REVISIONS

P	LTR	DESCRIPTION	DATE	DWN	APVD
	J1	REVISED PER ECO-09-024717	05NOV09	KK	AEG

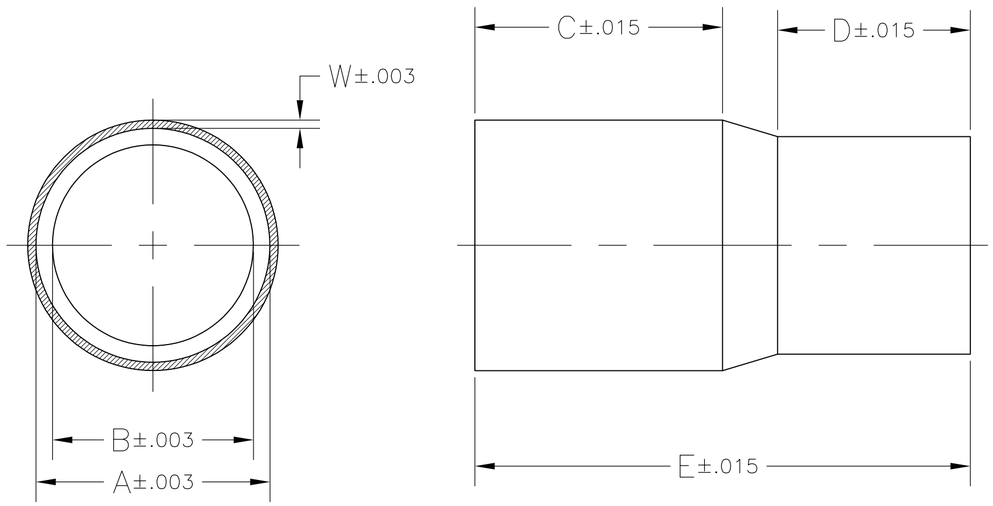

1. HARDNESS VALUE SHOULD BE 80 DPH MAX (AVG OF 3 READINGS) USING A 100 GRAM LOAD.

△2 OBSOLETE PART NUMBER.

△3 FINISH: .000100 MIN BRIGHT TIN-LEAD

△4 FINISH: .000100 MIN TIN

△5 OBSOLETE PARTS: OBSOLETE CIS STREAMLINING PER D.RENAUD/D.SINISI

		E	D	C	W (WALL THK.)	B (INSIDE DIA)	A (INSIDE DIA)	PART NUMBER
OBSOLETE	△4	.900	.250	.550	.023	.525	.600	~~5-102903-8~~
	△4	.900	.250	.550	.023	.550	.600	~~5-102903-7~~
	△4	.900	.250	.550	.023	.425	.525	~~5-102903-6~~
△5	△4	.900	.250	.550	.023	.465	.525	~~5-102903-5~~
	△4	.900	.250	.550	.023	.365	.460	~~5-102903-4~~
	△4	.900	.350	.450	.023	.250	.425	~~5-102903-3~~
	△4	.900	.350	.450	.023	.300	.425	~~5-102903-2~~
	△4	.900	.350	.450	.023	.365	.425	~~5-102903-1~~
	△3	.900	.250	.550	.023	.525	.600	~~3-102903-6~~
	△3	.900	.250	.550	.023	.550	.600	~~3-102903-3~~
	△3	.900	.250	.550	.023	.425	.525	3-102903-0
△5 OBSOLETE	△3	.900	.250	.550	.023	.465	.525	~~2-102903-7~~
△5 OBSOLETE	△3	.900	.250	.550	.023	.365	.460	~~2-102903-4~~
△2		~~.900~~	~~.250~~	~~.550~~	~~.023~~	~~.425~~	~~.460~~	~~2-102903-1~~
△2		~~.460~~	~~.150~~	~~.260~~	~~.015~~	~~.195~~	~~.265~~	~~1-102903-8~~
△5 OBSOLETE	△3	.900	.350	.450	.023	.250	.425	~~1-102903-5~~
△2		~~.900~~	~~.250~~	~~.550~~	~~.023~~	~~.265~~	~~.425~~	~~1-102903-2~~
△5 OBSOLETE	△3	.900	.350	.450	.023	.300	.425	~~102903-9~~
△2		~~.900~~	~~.250~~	~~.550~~	~~.023~~	~~.325~~	~~.425~~	~~102903-6~~
	△3	.900	.350	.450	.023	.365	.425	102903-3

102903

THIS DRAWING IS A CONTROLLED DOCUMENT.

DIMENSIONS: INCHES

TOLERANCES UNLESS OTHERWISE SPECIFIED:
0 PLC ± –
1 PLC ± –
2 PLC ± –
3 PLC ± .010
4 PLC ± –
ANGLES ± –

MATERIAL: SOFT COPPER

FINISH: SEE TABLE

DWN E.BRANDBERG 15DEC92
CHK J. GESFORD 20JAN93
APVD D. DUPLER 20JAN93
PRODUCT SPEC —
APPLICATION SPEC —
WEIGHT —

Tyco Electronics
Tyco Electronics Corporation
Harrisburg, PA 17105-3608

NAME: FERRULE, STEP DOWN

SIZE	CAGE CODE	DRAWING NO	RESTRICTED TO
A2	00779	C-102903	—

CUSTOMER DRAWING | SCALE 5:1 | SHEET 1 OF 1 | REV J1

Общество с ограниченной ответственностью «МосЧип» ИНН 7719860671 / КПП 771901001
Адрес: 105318, г.Москва, ул.Щербаковская д.3, офис 1107

Данный компонент на территории Российской Федерации

Вы можете приобрести в компании MosChip.

Для оперативного оформления запроса Вам необходимо перейти по данной ссылке:

http://moschip.ru/get-element

Вы можете разместить у нас заказ для любого Вашего проекта, будь то серийное производство или разработка единичного прибора.

В нашем ассортименте представлены ведущие мировые производители активных и пассивных электронных компонентов.

Нашей специализацией является поставка электронной компонентной базы двойного назначения, продукции таких производителей как XILINX, Intel (ex.ALTERA), Vicor, Microchip, Texas Instruments, Analog Devices, Mini-Circuits, Amphenol, Glenair.

Сотрудничество с глобальными дистрибьюторами электронных компонентов, предоставляет возможность заказывать и получать с международных складов практически любой перечень компонентов в оптимальные для Вас сроки.

На всех этапах разработки и производства наши партнеры могут получить квалифицированную поддержку опытных инженеров.

Система менеджмента качества компании отвечает требованиям в соответствии с ГОСТ Р ИСО 9001, ГОСТ РВ 0015-002 и ЭС РД 009

Офис по работе с юридическими лицами:

105318, г.Москва, ул.Щербаковская д.3, офис 1107, 1118, ДЦ «Щербаковский»

Телефон: +7 495 668-12-70 (многоканальный)

Факс: +7 495 668-12-70 (доб.304)

E-mail: info@moschip.ru

Skype отдела продаж:
moschip.ru
moschip.ru_4
moschip.ru_6
moschip.ru_9