DO NOT SCALE PRINT

REV.

DWG. NO. 1-1437507-0

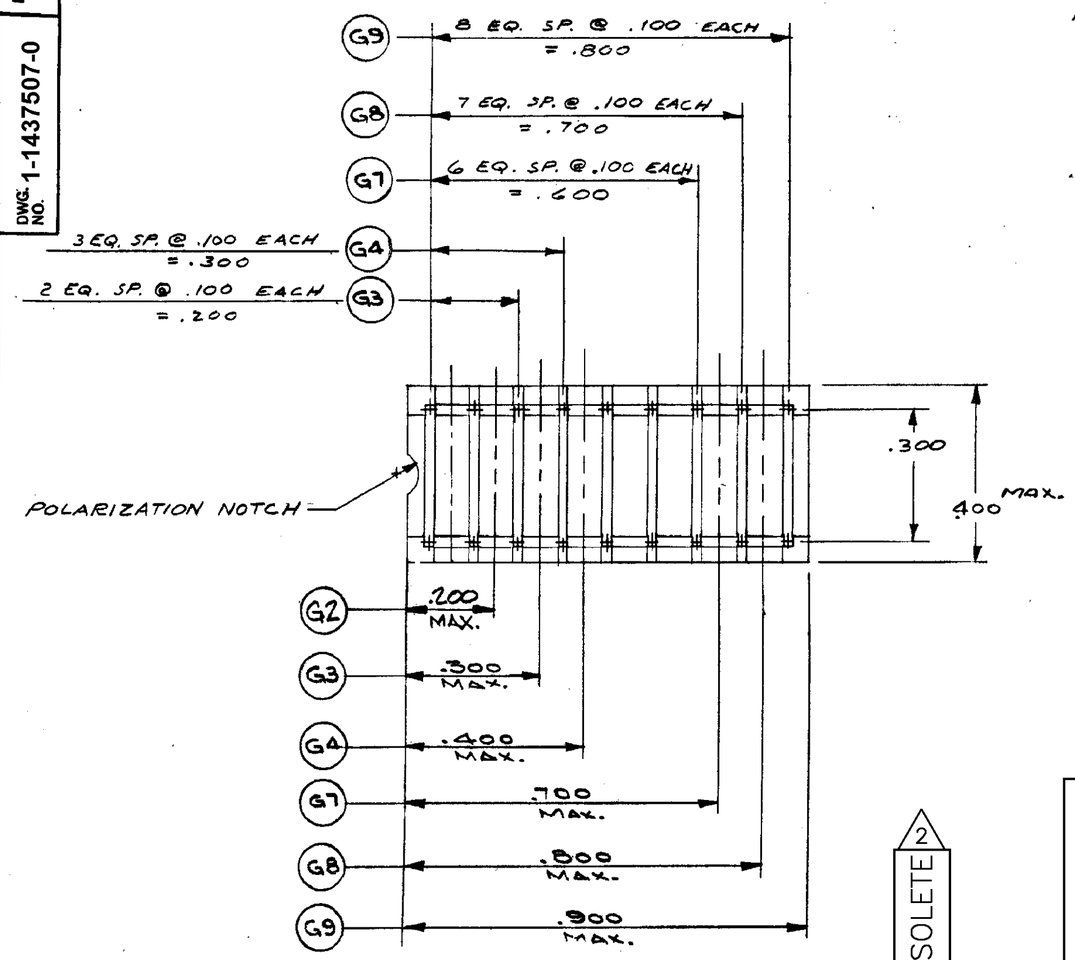

NOTES:

1. MATERIAL AND FINISH:
   INSULATOR ——— THERMOPLASTIC POLYESTER UL RATED 94V-0; COLOR-BLACK
   (G) CONTACT ——— PHOSPHOR BRONZE, GOLD OVER NICKEL PLATE
   (GT) CONTACT ——— PHOSPHOR BRONZE, TIN PLATE.

2. OBSOLETE PARTS: OBSOLETE CIS STREAMLINING PER D.RENAUD/D.SINISI

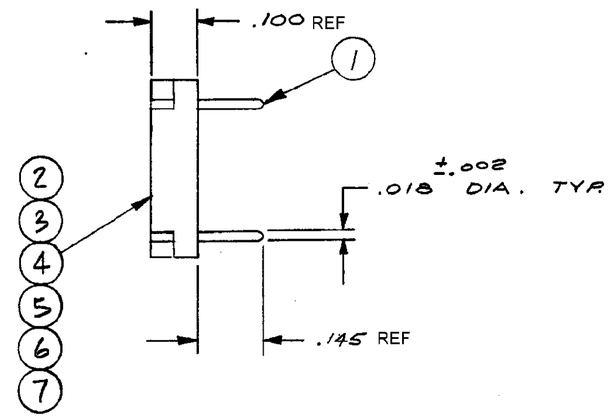

	N/A	~~1-1437507-2~~ OBSOLETE 2	1-1437507-1	N/A	~~3-1437506-2~~ SUP BY 2-1437507-1	2-1437507-0	~~1-1437507-8~~ OBSOLETE 2	1-1437507-6	~~1-1437507-4~~ OBSOLETE	1-1437507-0	2-1437507-1	1-1437507-9	1-1437507-7	1-1437507-5	1-1437507-3	—	PART NO.S	
	9	8	7														SHORTING PIN	1
				2	9	8	7	4	3								SHORTING PIN	1
				1						1							INSULATOR	7
	1				1						1						INSULATOR	6
		1				1						1					INSULATOR	5
			1				1						1				INSULATOR	4
								1						1			INSULATOR	3
									1						1		INSULATOR	2
										2	9	8	7	4	3		SHORTING PIN	1
	G25	G24	G23	G2T	G9T	G8T	G7T	G4T	G3T	G2	G9	G8	G7	G4	G3		DESCRIPTION	ITEM NO.
	QUANTITY									QUANTITY								

LTR	REVISION RECORD	DR	CHK	DATE
A1	REVISED PER ECO-11-005140	RK	HMR	21MAR11

UNLESS OTHERWISE SPECIFIED DIMENSIONS ARE IN INCHES
TOLERANCES ON
FRACTIONS DECIMALS ANGLES
REF

MATERIAL: —

FINISH: —

ORIGINAL DATE OF DRAWING: 4-4-73

DRAWN: RJS — DATE: 4-4-74

CHECKED: R.J.H. — DATE: 4-5-74

APPROVED: R.J.H. — DATE: 4-5-74

CODE IDENT. NO. 91506 — DWG. SIZE C

NEXT ASSY.

TE Connectivity

TITLE: PROGRAMMING PLUG

DWG. NO. 1-1437507-0 — REV. A1

SCALE: 4X1 — SHEET 1 OF 1

CUSTOMER DWG.

Общество с ограниченной ответственностью «МосЧип» ИНН 7719860671 / КПП 771901001
Адрес: 105318, г.Москва, ул.Щербаковская д.3, офис 1107

Данный компонент на территории Российской Федерации

Вы можете приобрести в компании MosChip.

Для оперативного оформления запроса Вам необходимо перейти по данной ссылке:

http://moschip.ru/get-element

Вы можете разместить у нас заказ для любого Вашего проекта, будь то серийное производство или разработка единичного прибора.

В нашем ассортименте представлены ведущие мировые производители активных и пассивных электронных компонентов.

Нашей специализацией является поставка электронной компонентной базы двойного назначения, продукции таких производителей как XILINX, Intel (ex.ALTERA), Vicor, Microchip, Texas Instruments, Analog Devices, Mini-Circuits, Amphenol, Glenair.

Сотрудничество с глобальными дистрибьюторами электронных компонентов, предоставляет возможность заказывать и получать с международных складов практически любой перечень компонентов в оптимальные для Вас сроки.

На всех этапах разработки и производства наши партнеры могут получить квалифицированную поддержку опытных инженеров.

Система менеджмента качества компании отвечает требованиям в соответствии с ГОСТ Р ИСО 9001, ГОСТ РВ 0015-002 и ЭС РД 009

Офис по работе с юридическими лицами:

105318, г.Москва, ул.Щербаковская д.3, офис 1107, 1118, ДЦ «Щербаковский»

Телефон: +7 495 668-12-70 (многоканальный)

Факс: +7 495 668-12-70 (доб.304)

E-mail: info@moschip.ru

Skype отдела продаж:
moschip.ru
moschip.ru_4
moschip.ru_6
moschip.ru_9