THIS DRAWING IS UNPUBLISHED. RELEASED FOR PUBLICATION
© COPYRIGHT ALL RIGHTS RESERVED.

LOC	DIST

REVISIONS 変更

P	LTR	DESCRIPTION	DATE	DWN	APVD
	C3	REVISED PER ECR-16-010553	05AUG2017	BW	SG

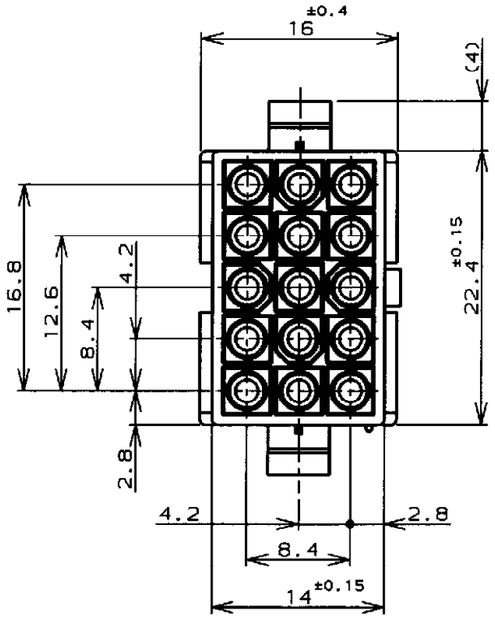

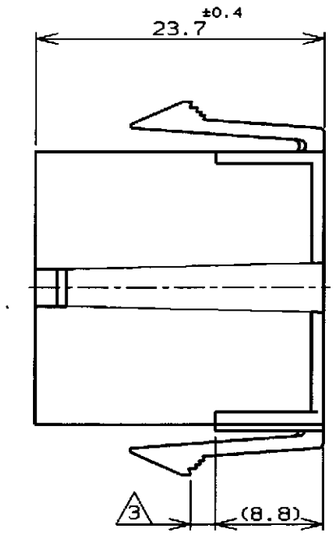

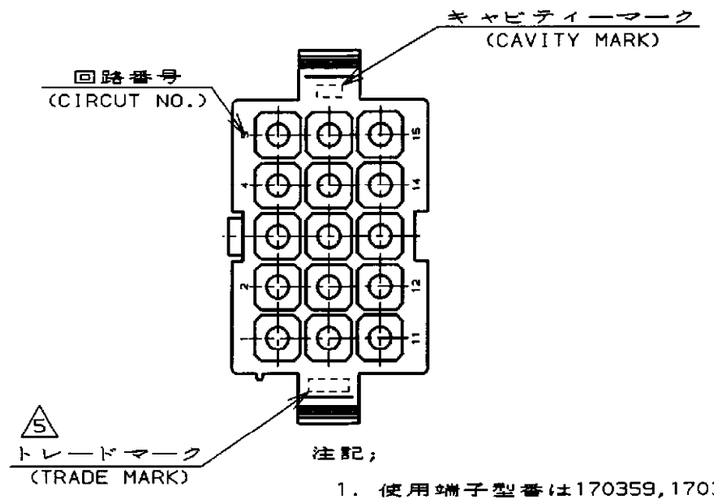

注記;

1. 使用端子型番は170359,170360,170361,170362
2. 嵌合相手ハウジング型番は172171
3. 適用パネル厚 0.8~2.0mm
4. 取付穴打抜方向とハウジングの挿入方向は同じとする。
5. 表1参照

1. APPLICABLE CONT P/N:170359,170360,170361,170362
2. MATING HSG P/N:172171
3. APPLICABLE PANEL THICKNESS:0.8~2.0mm
4. HOUSING INSERTION INTO THE PANEL CUT-OUT MUSTBE DONE IT THE SAME DIRECTION WITH PUNCH KNOCKING.
5. SEE TABLE1
6. OBSOLETE PARTS: OBSOLETE CIS STREAMLINING PER D.RENAUD/D.SINISI

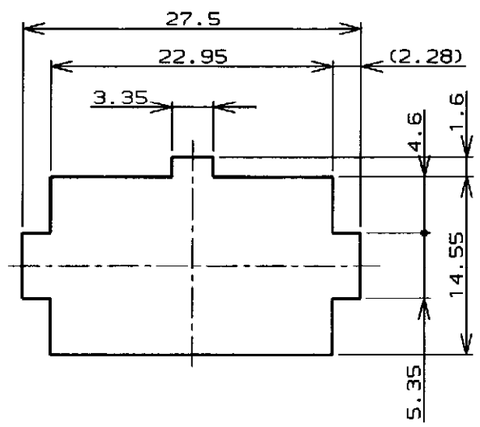

寸法公差は±0.20
(TOLERANCE:±0.20)

パネル取付穴
(RECOMENDED PANEL OPENING DIMENSION)

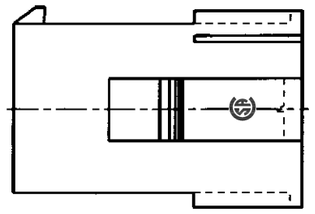

表1 (TABLE 1)

トレードマーク (TRADE MARK)	生産場所 (MANUFACTURING PLACE)
-AMP OR AMP	日本 (JAPAN)
-+AMP OR AMP	中国 (CHINA(PRC))

6 OBSOLETE

黒 (BLACK)	1-172163-9
青 (BLUE)	~~1- -8~~
緑 (GREEN)	~~1- -5~~
赤 (RED)	1- -2
自然色 (NATURAL)	172163-1
色 (COLOR)	型番 (P/N)

WIRE RANGE 抱合電線断面積 —//—
INSULATION DIA 被覆外径 —//—

DIMENSIONS: 単位・尺 mm
TOLERANCES UNLESS OTHERWISE SPECIFIED
一般公差 (GENERAL TOLERANCE) ±0.3
MATERIAL 材料: 66ナイロン UL94V-0 (66NYLON UL94V-0)
FINISH 仕上: —//—

DWN M. Yamasaki 8 Jun '98
CHK M. Shida 15JUN98
APVD M. Shida 15JUN98
PRODUCT SPEC 製品規格: 108-5138
INSTRACTION SHEET 取り扱い説明書: IS-105J
WEIGHT —//—

TE Connectivity

NAME 名称: 15極ミニユニバーサルメイテンロックキャップハウジング(UL94V-0)
15Pos MINI UNIVERSAL MATE-N-LOCK CONN.CAP HOUSING(UL94V-0)

SIZE	CAGE CODE	DRAWING NO 番号	RESTRICTED TO
A3	00779	C-172163	

CUSTOMER DRAWING | SCALE 尺度 2-1 | SHEET 1 OF 1 | REV C3

参考図面

Общество с ограниченной ответственностью «МосЧип» ИНН 7719860671 / КПП 771901001
Адрес: 105318, г.Москва, ул.Щербаковская д.3, офис 1107

Данный компонент на территории Российской Федерации

Вы можете приобрести в компании MosChip.

Для оперативного оформления запроса Вам необходимо перейти по данной ссылке:

http://moschip.ru/get-element

Вы можете разместить у нас заказ для любого Вашего проекта, будь то серийное производство или разработка единичного прибора.

В нашем ассортименте представлены ведущие мировые производители активных и пассивных электронных компонентов.

Нашей специализацией является поставка электронной компонентной базы двойного назначения, продукции таких производителей как XILINX, Intel (ex.ALTERA), Vicor, Microchip, Texas Instruments, Analog Devices, Mini-Circuits, Amphenol, Glenair.

Сотрудничество с глобальными дистрибьюторами электронных компонентов, предоставляет возможность заказывать и получать с международных складов практически любой перечень компонентов в оптимальные для Вас сроки.

На всех этапах разработки и производства наши партнеры могут получить квалифицированную поддержку опытных инженеров.

Система менеджмента качества компании отвечает требованиям в соответствии с ГОСТ Р ИСО 9001, ГОСТ РВ 0015-002 и ЭС РД 009

Офис по работе с юридическими лицами:

105318, г.Москва, ул.Щербаковская д.3, офис 1107, 1118, ДЦ «Щербаковский»

Телефон: +7 495 668-12-70 (многоканальный)

Факс: +7 495 668-12-70 (доб.304)

E-mail: info@moschip.ru

Skype отдела продаж:
moschip.ru
moschip.ru_4
moschip.ru_6
moschip.ru_9